


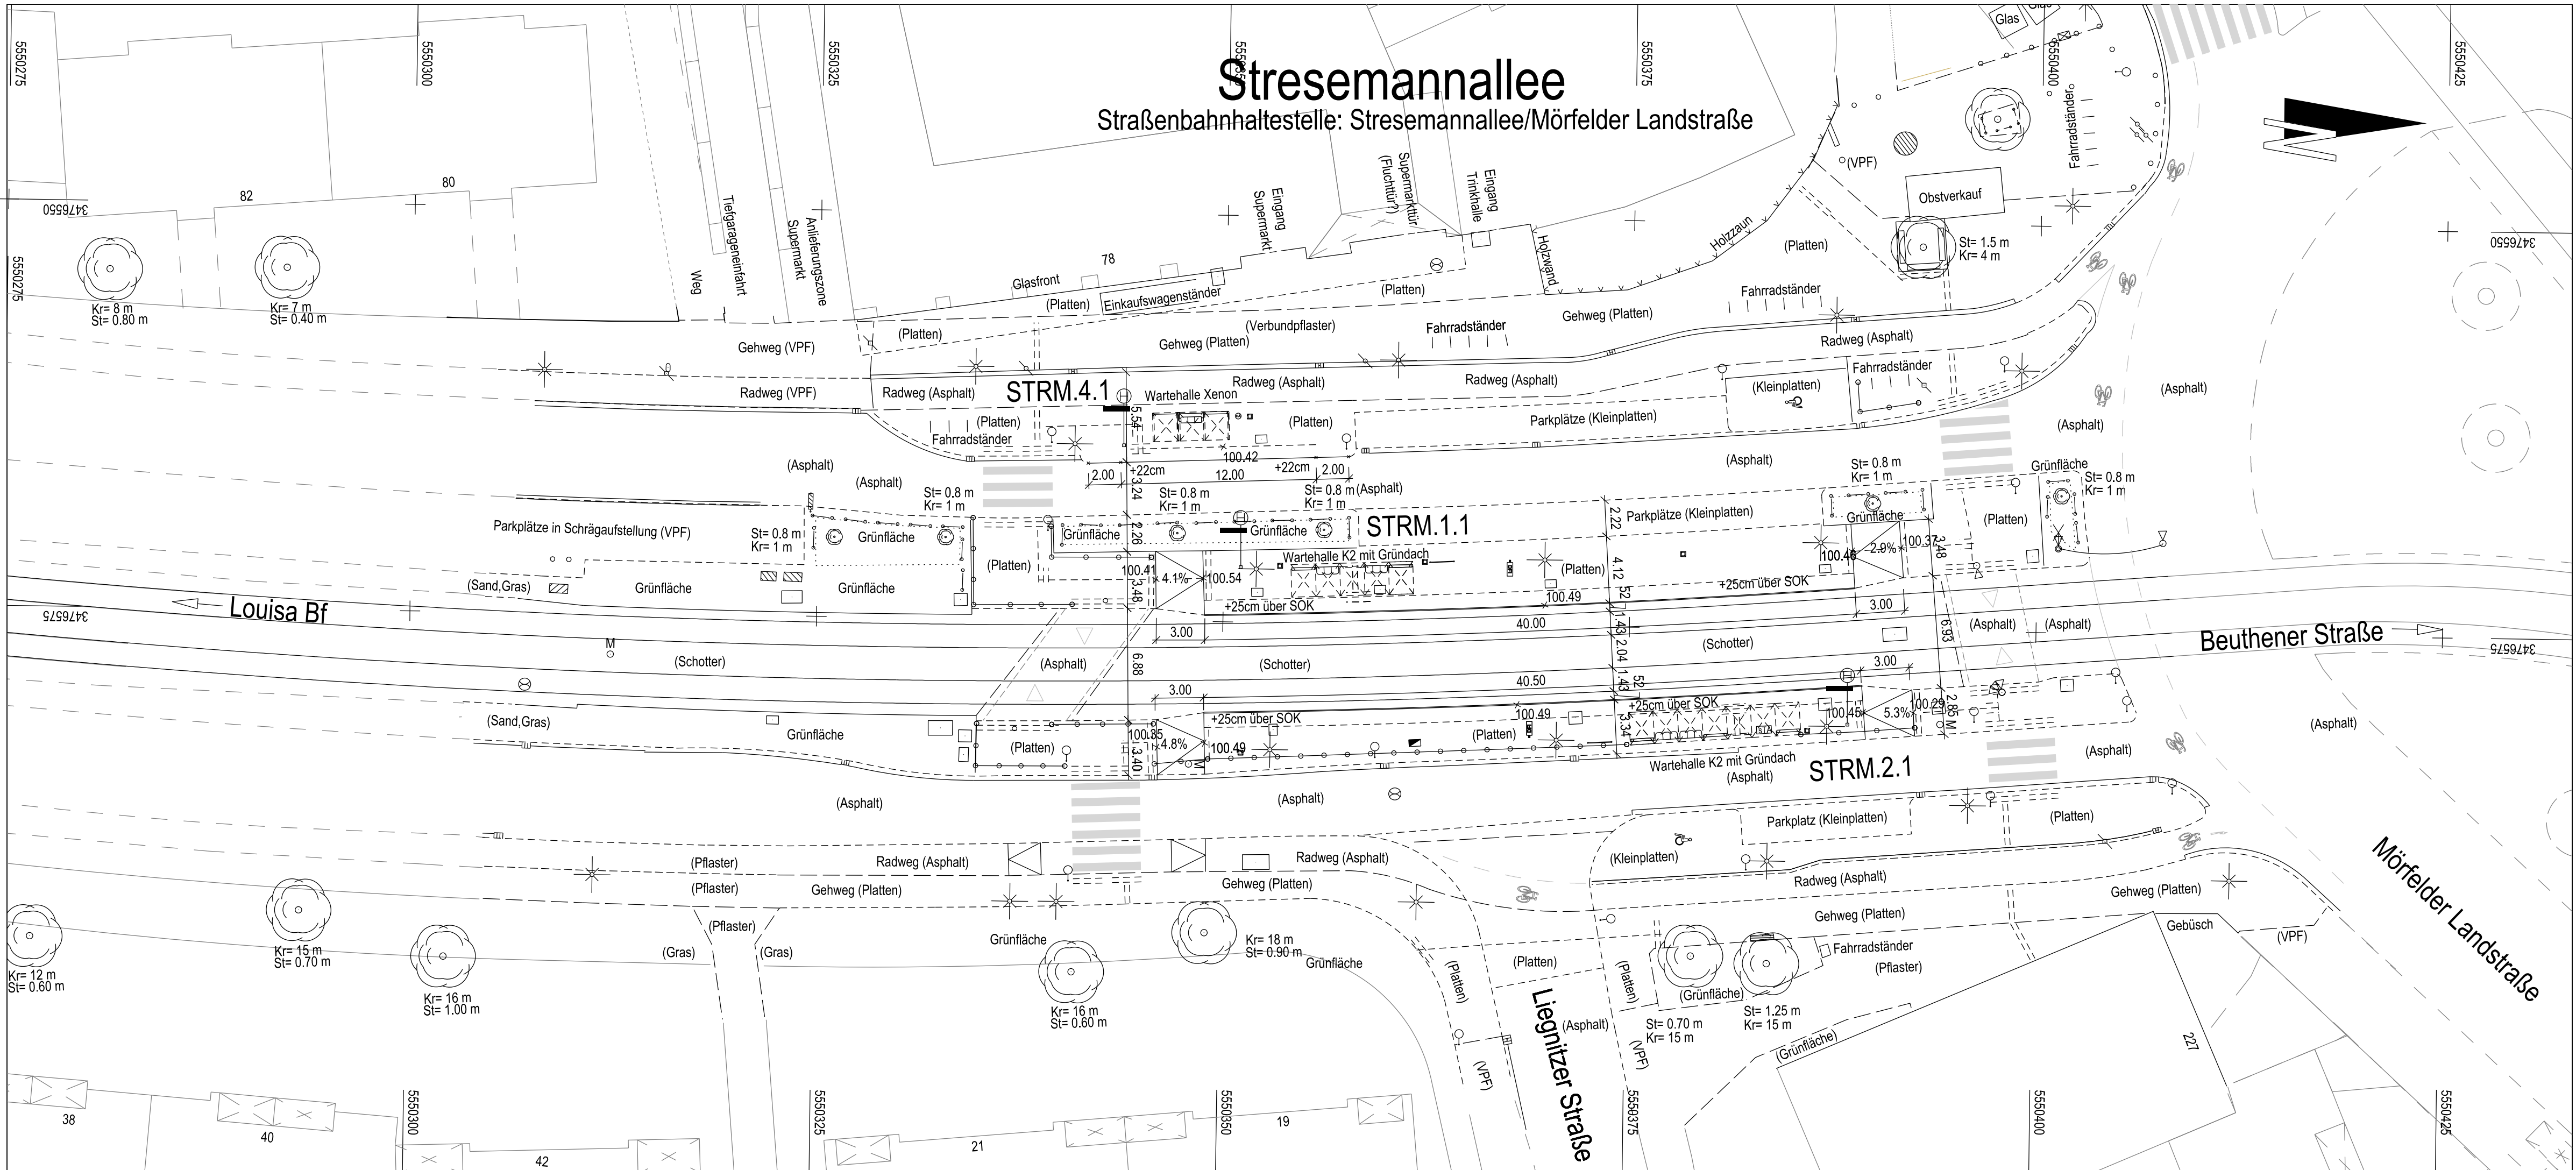

Legende Topografie:			
	Abfalleimer Mara		Bahnsteigkantenstein
	Poller		Hochbord Unterkannte
	Schacht		Tiefbord Unterkannte
	Hydrant		Straßenrinne
	Leuchte		Topogr. Begrenzung
	Verteilerkasten		Gebäude
	Sinkkasten		Drainagerinne
	Kanaldeckel		Fahrradständer
	Baum (skaliert nach Krone)		Kantenstein
	Stammdurchmesser		Schutzbügel
	Kronendurchmesser		Mauer
	Höhe Kronenansatz		Zaun
	Wasserschieber		Geländer
	Gas - Straßenkappe		Spritzschutz
	Lichtsignalanlage (LSA)		Wartehalle (vers. Ausstattungen)
	Verkehrsschild		Fahrplanvitrine
	Litfaßsäule		Busch
	Dynamische Fahrgast-information (DFI)		H-Stele
	Stationärer Ticketautomat (sTA)		Fahrradständer
	Fahrradständer		Sitzbank
	Sitzbank		Höhenkote
	Höhenkote		Energieverteiler

Kartengrundlage: © Stadtvermessungsamt Frankfurt am Main, Stand 2012
Die eingetragenen Höhen beziehen sich auf N.N., Neues System.
Der Bestandsplan bezieht sich auf Gauß-Krüger Lagestatus 100.

-	-	-	-
-	-	-	-
Index	Art der Änderung	Datum	Verfasser

Stadtwerke Verkehrsgesellschaft Frankfurt am Main mbH Infrastrukturdatenmanagement Kurt-Schumacher-Str. 6 60311 Frankfurt am Main			
Planersteller -			
Haltestelle Straßenbahnhaltestelle: Stresemannallee/Mörfelder Landstraße			
Projekt / Maßnahme Barrierefreier Ausbau einer Straßenbahn und Bushaltestelle			
Planungsphase Bestandsplan	Haltestellen-Nr. 1.1.2.1.4.1	Haltestellenname STRM	Los TOP
Lagebezeichnung Lageplan	Erstellt (Datum Name)	-	-
-	Anlage	-	Maßstab 1:250
-	Blattnummer	01	Planformat 297/841
-	Vertraulichkeitsstufe	-	Index
Plannummer STRM-8410_1-2_4_0_SSH_001lp_-0250			