


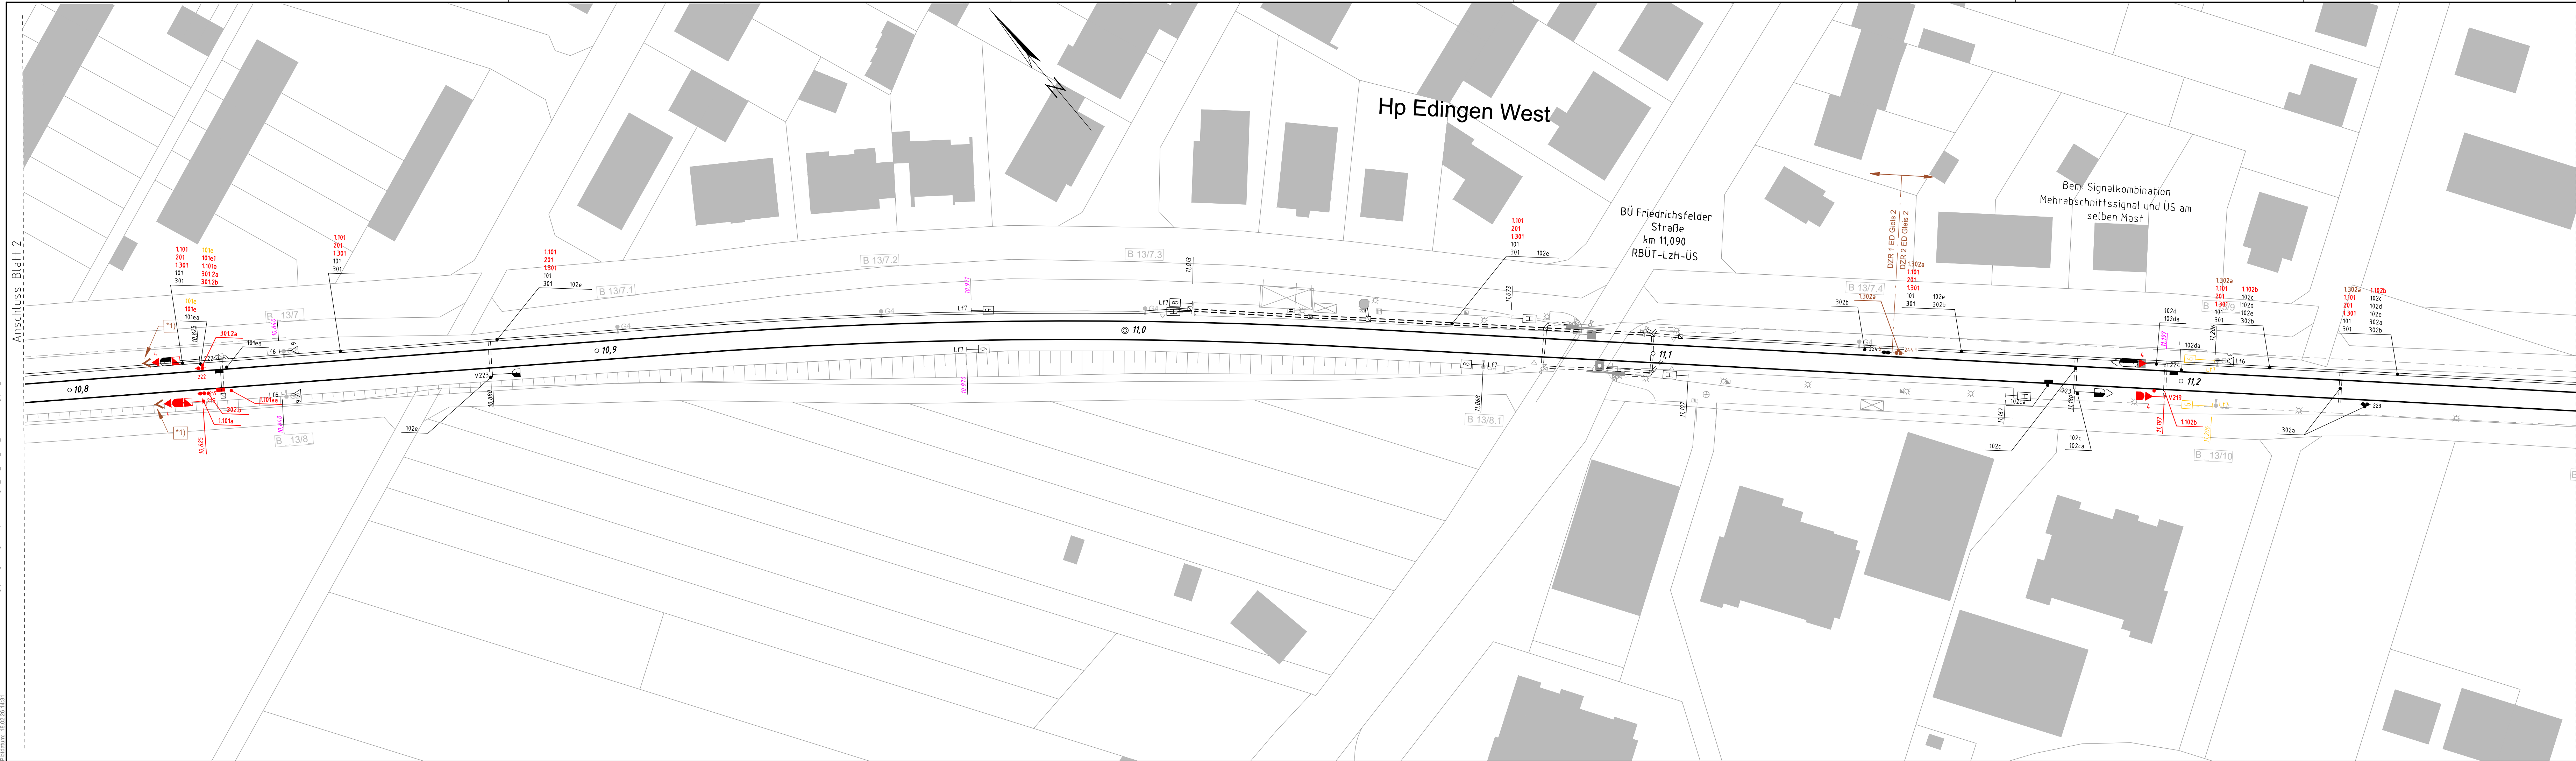

Farblgende:

- Neubau
- Rückbau
- Bestand
- Bestandsplankorrektur
- Brauneinträge nach Gleichstellung

*1) nachträgliche Festlegung RNV: Zs1 statt Zs7

Die Übereinstimmung mit dem zur Bauausführung genehmigten Exemplar wird bestätigt.

Köln, den 03. Sep. 2025



- | | |
|--|---|
| | Gleissperre |
| | Achsanzähler |
| | Fahrsperr |
| | Lichtsperrsignal (Ls) hohe Bauform Sh1, Sh0 |
| | Kennlicht |
| | Ks Hauptsignal (Ks1, Sh1, Hp0) mit Ersatzsignal (Zs1) |
| | Ks Mehrabschnittsignal (Ks1, Ks2, Hp0) mit Vorsichtsignal (Zs7), stellwerk- und wärterbedient |
| | Ks Vorsignal (Ks1, Ks2) |
| | Zs6, Fahrt in Gegengleis |
| | Zs3, Geschwindigkeitsanzeiger, elektrisch |
| | Zs3, Geschwindigkeitsanzeiger, Formsinal |
| | Zs3v, Geschwindigkeitssvaranzeiger |
| | Ra10 Rangiertafel |
| | Zusatzlicht (verkürzter Vorsignalabstand) |
| | Vorsignaltafel (Ne2) in verkürztem Bremswegabstand |
| | Anforderungs-Schlüsselschalter |
| | Mehrfachastensfeld |

2.5	Brauneinträge gemäß Festlegungen vom 11.02.2026	19.02.2026	Schmidt-Girod, Olaf
2.4	Betriebsstabilisierung Strecke 9402 / Einarbeitung 3. Prüfanmerkungen ipw	23.06.2025	Schmidt-Girod, Olaf
2.3	Betriebsstabilisierung Strecke 9402 / Einarbeitung 2. Prüfanmerkungen ipw	26.03.2025	Schmidt-Girod
2.2	Betriebsstabilisierung Strecke 9402 / Einarbeitung 1. Prüfanmerkungen ipw	13.12.2024	Schmidt-Girod
2.1	Betriebsstabilisierung Strecke 9402	15.03.2024	Schmidt-Girod
1	Inbetriebnahmestatus	25.02.2011	IVV
Nr.	Änderungen bzw. Ergänzungen	Datum	Name

 MV MV Mannheimer Verkehr GmbH Mannheim, den	Möhlstraße 27 68165 Mannheim Tel. 0621/465-0	Anlage: 1 Blätter: 8 Blatt: 3
	 Mannheim, den	Rhein-Neckar-Verkehr GmbH Möhlstraße 27 68165 Mannheim Tel. 0621/465-0

Bearbeitet im Auftrag der Rhein-Neckar-Verkehr-GmbH  OBERMEYER Infrastruktur Quatermarkt 5 50667 Köln Tel. 0221/20904-0 Köln, den		Datum	Name
	bearb.	15.03.24	Schmidt-G.
	gez.	15.03.24	Harzendorf
	gepr.	27.08.25	Klickermann

Maßstab: 1:500	RNV-Strecke 9402 Mannheim - Heidelberg Ausführungsplanung Kabellageplan ESTW-A Edingen km 10,815 - km 11,298		
Größe: 1188 x 297			
Ersatz für:	Zustand:	Ausgabe vom:	Ursprung: