


M:\1951161\GWB Strecke 9402\700 neue Pläne\730 LST Ausführungsplanung\3 Edingen\02-Lph5-LST-Edingen_KLP_KTR_KÜP_Braunstrich.dwg (KLP_288)
Platzierung: 15.03.2024 10:00:00
Bearbeitet: 15.03.2024 10:00:00
Gezeichnet: 15.03.2024 10:00:00
Geprüft: 15.03.2024 10:00:00
Stand: 08.11.2019

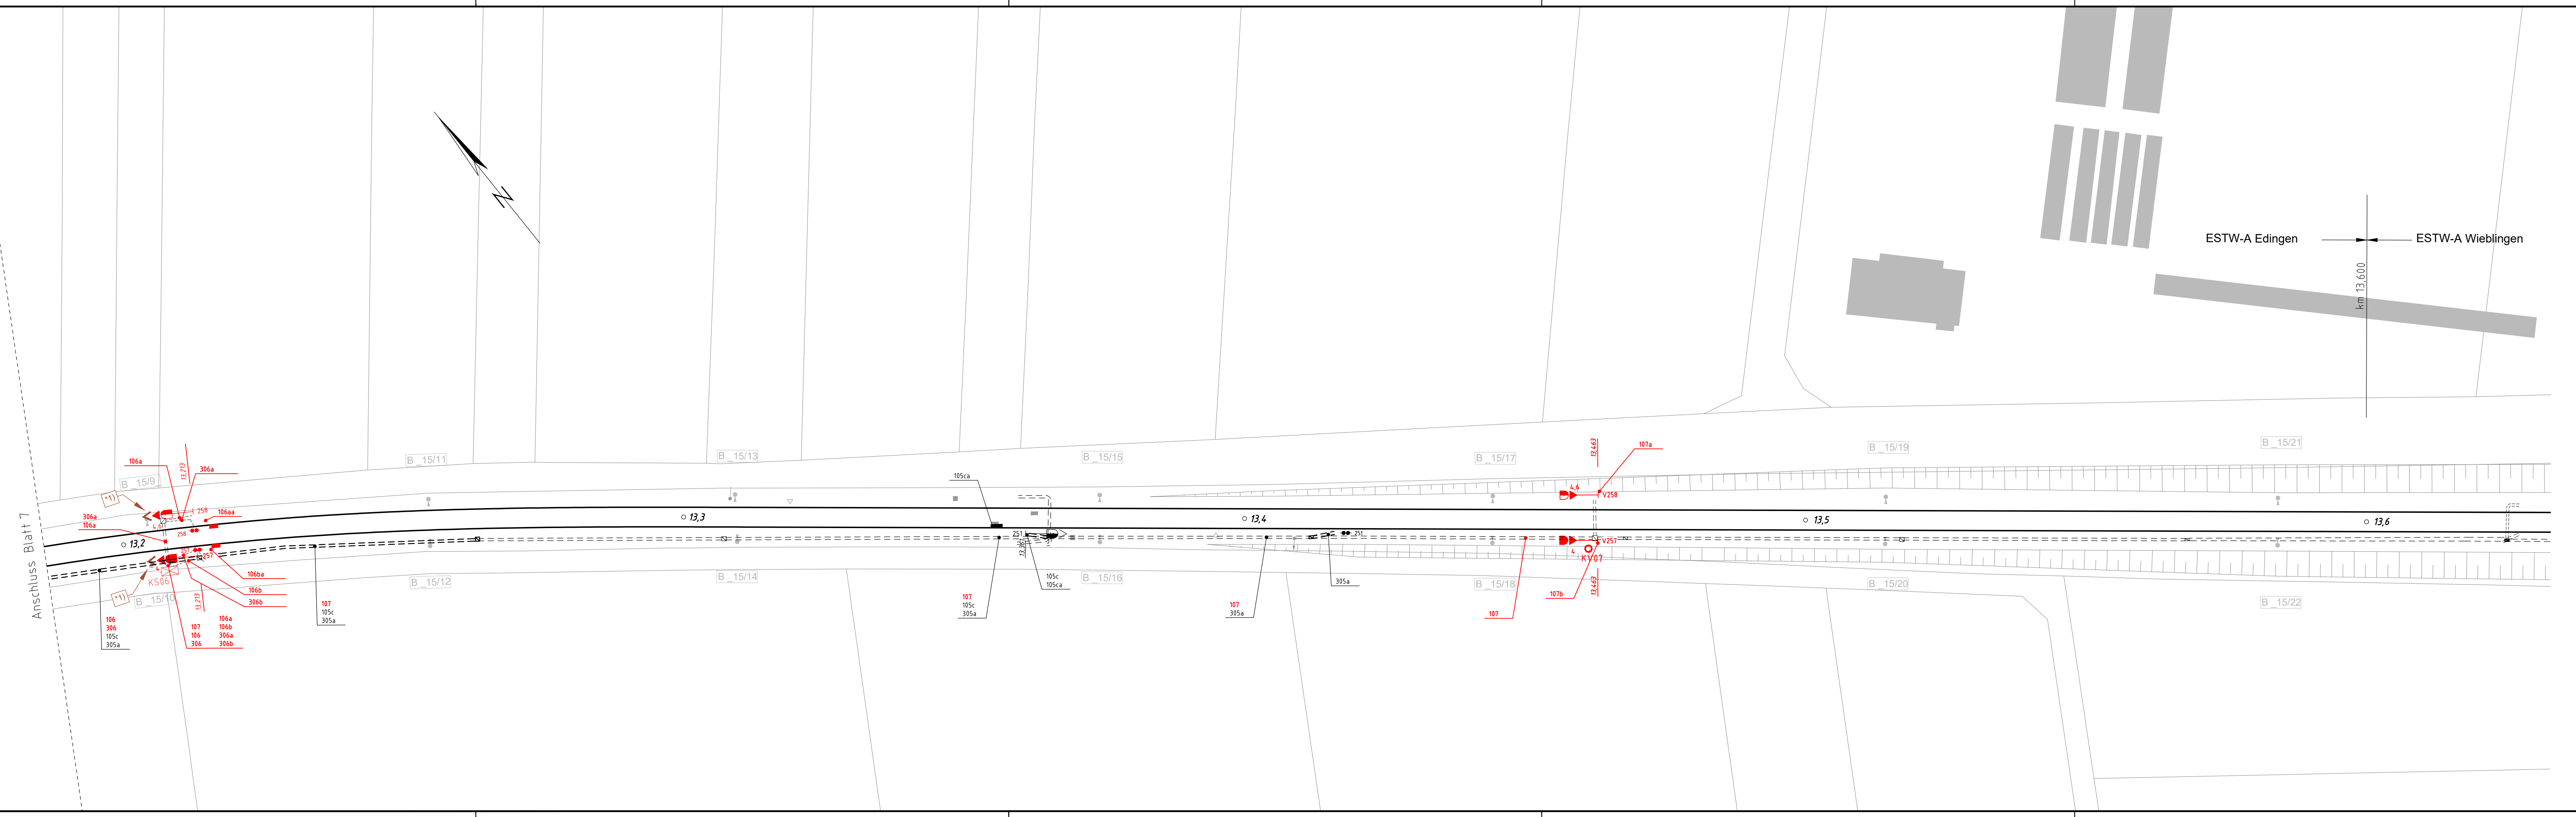

Farblegende:

- Neubau
- Rückbau
- Bestand
- Bestandsplankorrektur
- Brauneinträge nach Gleichstellung

***1) nachträgliche Festlegung RNV: Zs1 statt Zs7**

Die Übereinstimmung mit dem zur Bauausführung genehmigten Exemplar wird bestätigt.

Köln, den 03. Sep. 2025

OBERMEYER
Infrastruktur

Bearbeitet i.V. Schmidt-Girod

Gleissperre
Achszähler
Fahrsperr
Lichtsperrsignal (Ls) hohe Bauform Sh1, Sh0
Kennlicht
KS Hauptsignal (Ks1, Sh1, Hp0) mit Ersatzsignal (Zs1)
KS Mehrabschnittsignal (Ks1, Ks2, Hp0) mit Vorsichtsignal (Zs7); stellwerk- und wärterbedient
KS Vorsignal (Ks1, Ks2)
Zs6; Fahrt in Gegengleis
Zs3; Geschwindigkeitsanzeiger, elektrisch
Zs3; Geschwindigkeitsanzeiger, Formsignal
Zs3v; Geschwindigkeitsvoranzeiger
Ra10 Rangiertafel
Zusatzlicht (verkürzter Vorsignalabstand)
Vorsignaltafel (Ne2) in verkürztem Bremswegabstand
4- Tastenfelder
9- Tastenfelder

2.5	Brauneinträge gemäß Festlegungen vom 11.02.2026	19.02.2026	Schmidt-Girod, Olnf
2.4	Betriebsstabilisierung Strecke 9402 / Einarbeitung 3. Prüfanmerkungen ipw	23.06.2025	Schmidt-Girod, Olnf
2.3	Betriebsstabilisierung Strecke 9402 / Einarbeitung 2. Prüfanmerkungen ipw	26.03.2025	Schmidt-Girod
2.2	Betriebsstabilisierung Strecke 9402 / Einarbeitung 1. Prüfanmerkungen ipw	13.12.2024	Schmidt-Girod
2.1	Betriebsstabilisierung Strecke 9402	15.03.2024	Schmidt-Girod
1	Inbetriebnahmezustand	25.02.2011	IVV
Nr.	Änderungen bzw. Ergänzungen	Datum	Name

MV MV Mannheimer Verkehr GmbH
Mannheim, den

rnv
Mannheim, den

Bearbeitet im Auftrag der Rhein-Neckar-Verkehr-GmbH

OBERMEYER Infrastruktur
Köln, den

Möhlstraße 27
68165 Mannheim
Tel. 0621/465-0

Rhein-Neckar-Verkehr GmbH
Möhlstraße 27
68165 Mannheim
Tel. 0621/465-0

Quatermarkt 5
50667 Köln
Tel. 0221/20904-0

Anlage: 1

Blätter: 8 Blatt: 8

Plan-Nr.: RNV-MA-HD/ED/11/15

	Datum	Name
bearb.	15.03.24	Schmidt-G.
gez.	15.03.24	Harzendorf
gepr.	27.08.25	Klickermann

Maßstab:
1:500

Größe:
1350 x 297

RNV-Strecke 9402 Mannheim - Heidelberg

Entwurfsplanung

Kabellageplan

ESTW-A Edingen

km 13,208 - km 13,617

Ersatz für:

Zustand:

Ausgabe vom:

Ursprung: