




**C Randausbildung am Hochpunkt (Straße / Bahnkörper) im Überbaubereich M. 1:5**

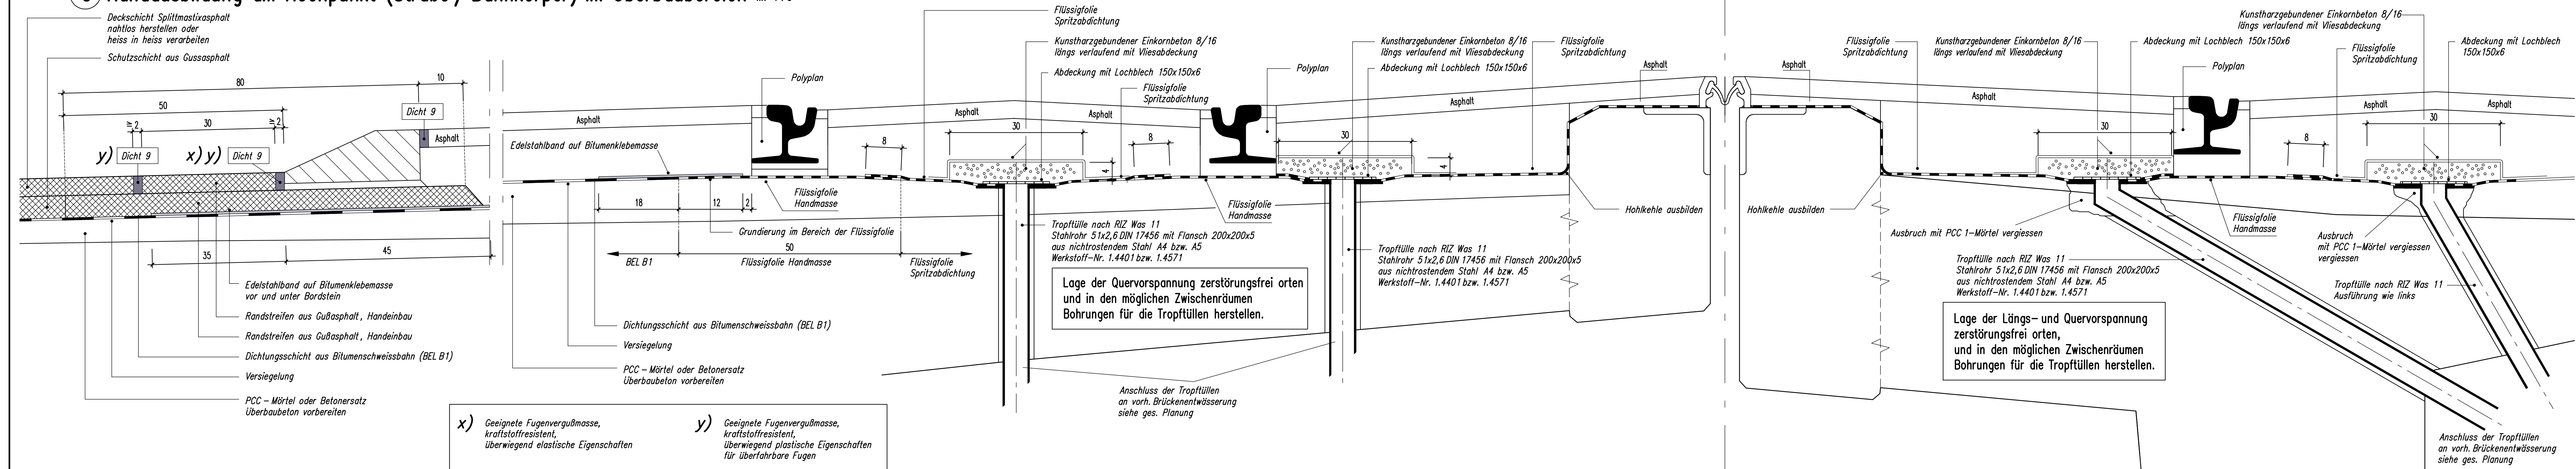


**A Randausbildung am Tiefpunkt M. 1:5**

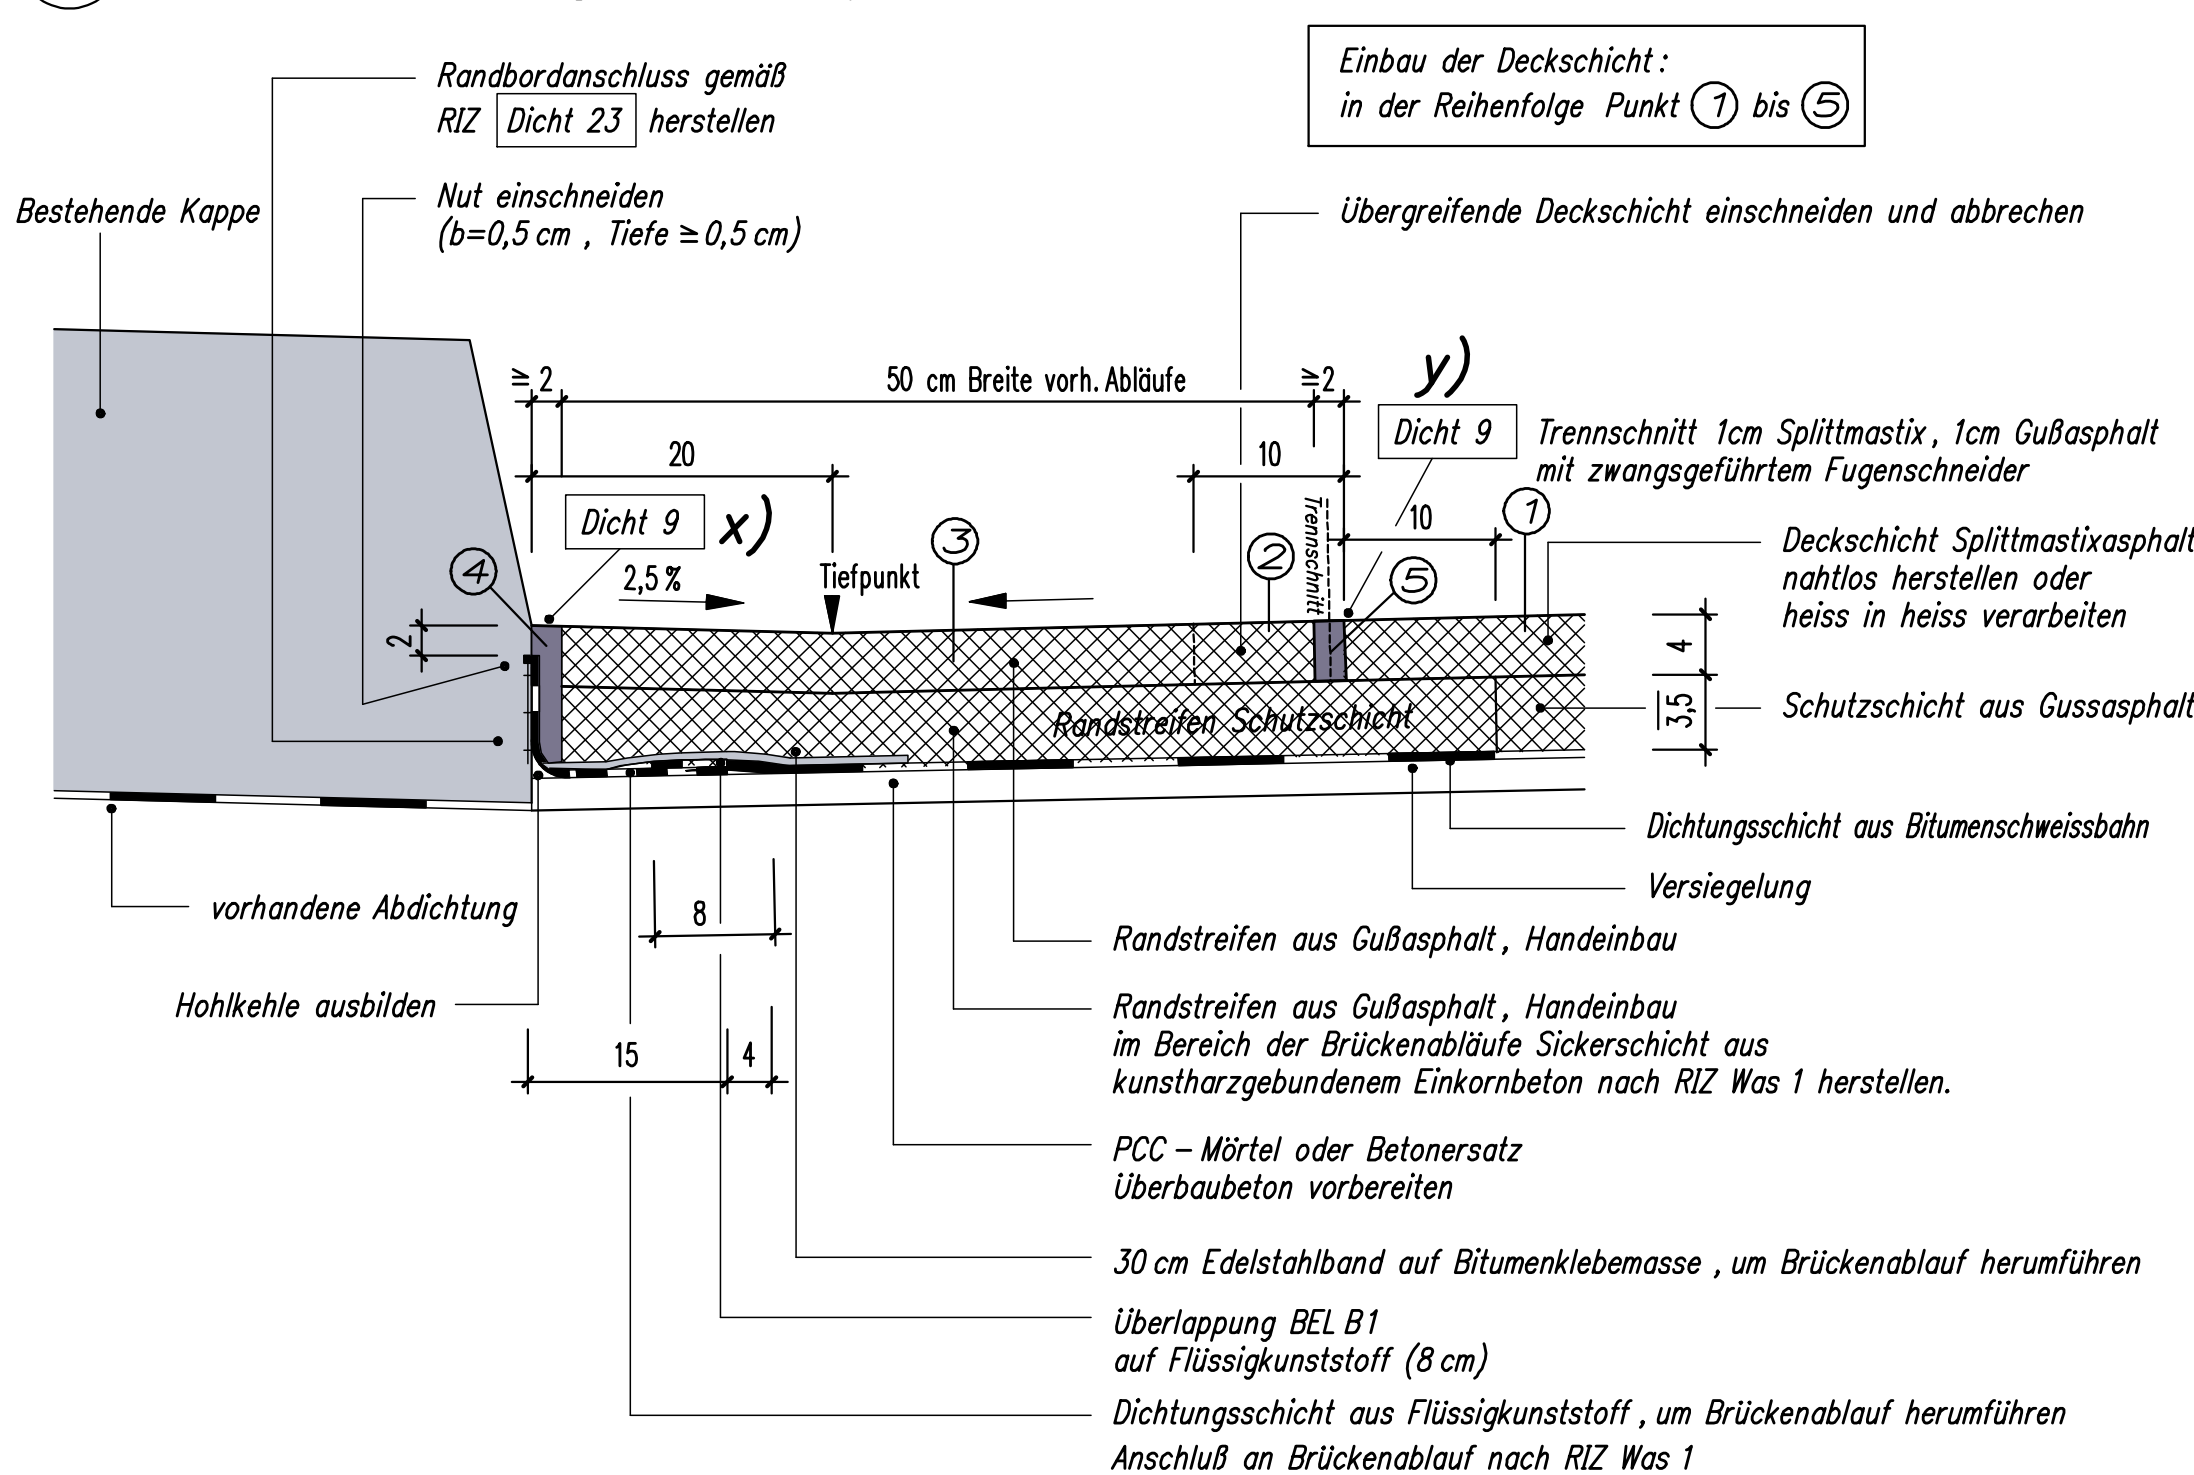

**B ,Ausbildung Kappe M. 1:5**

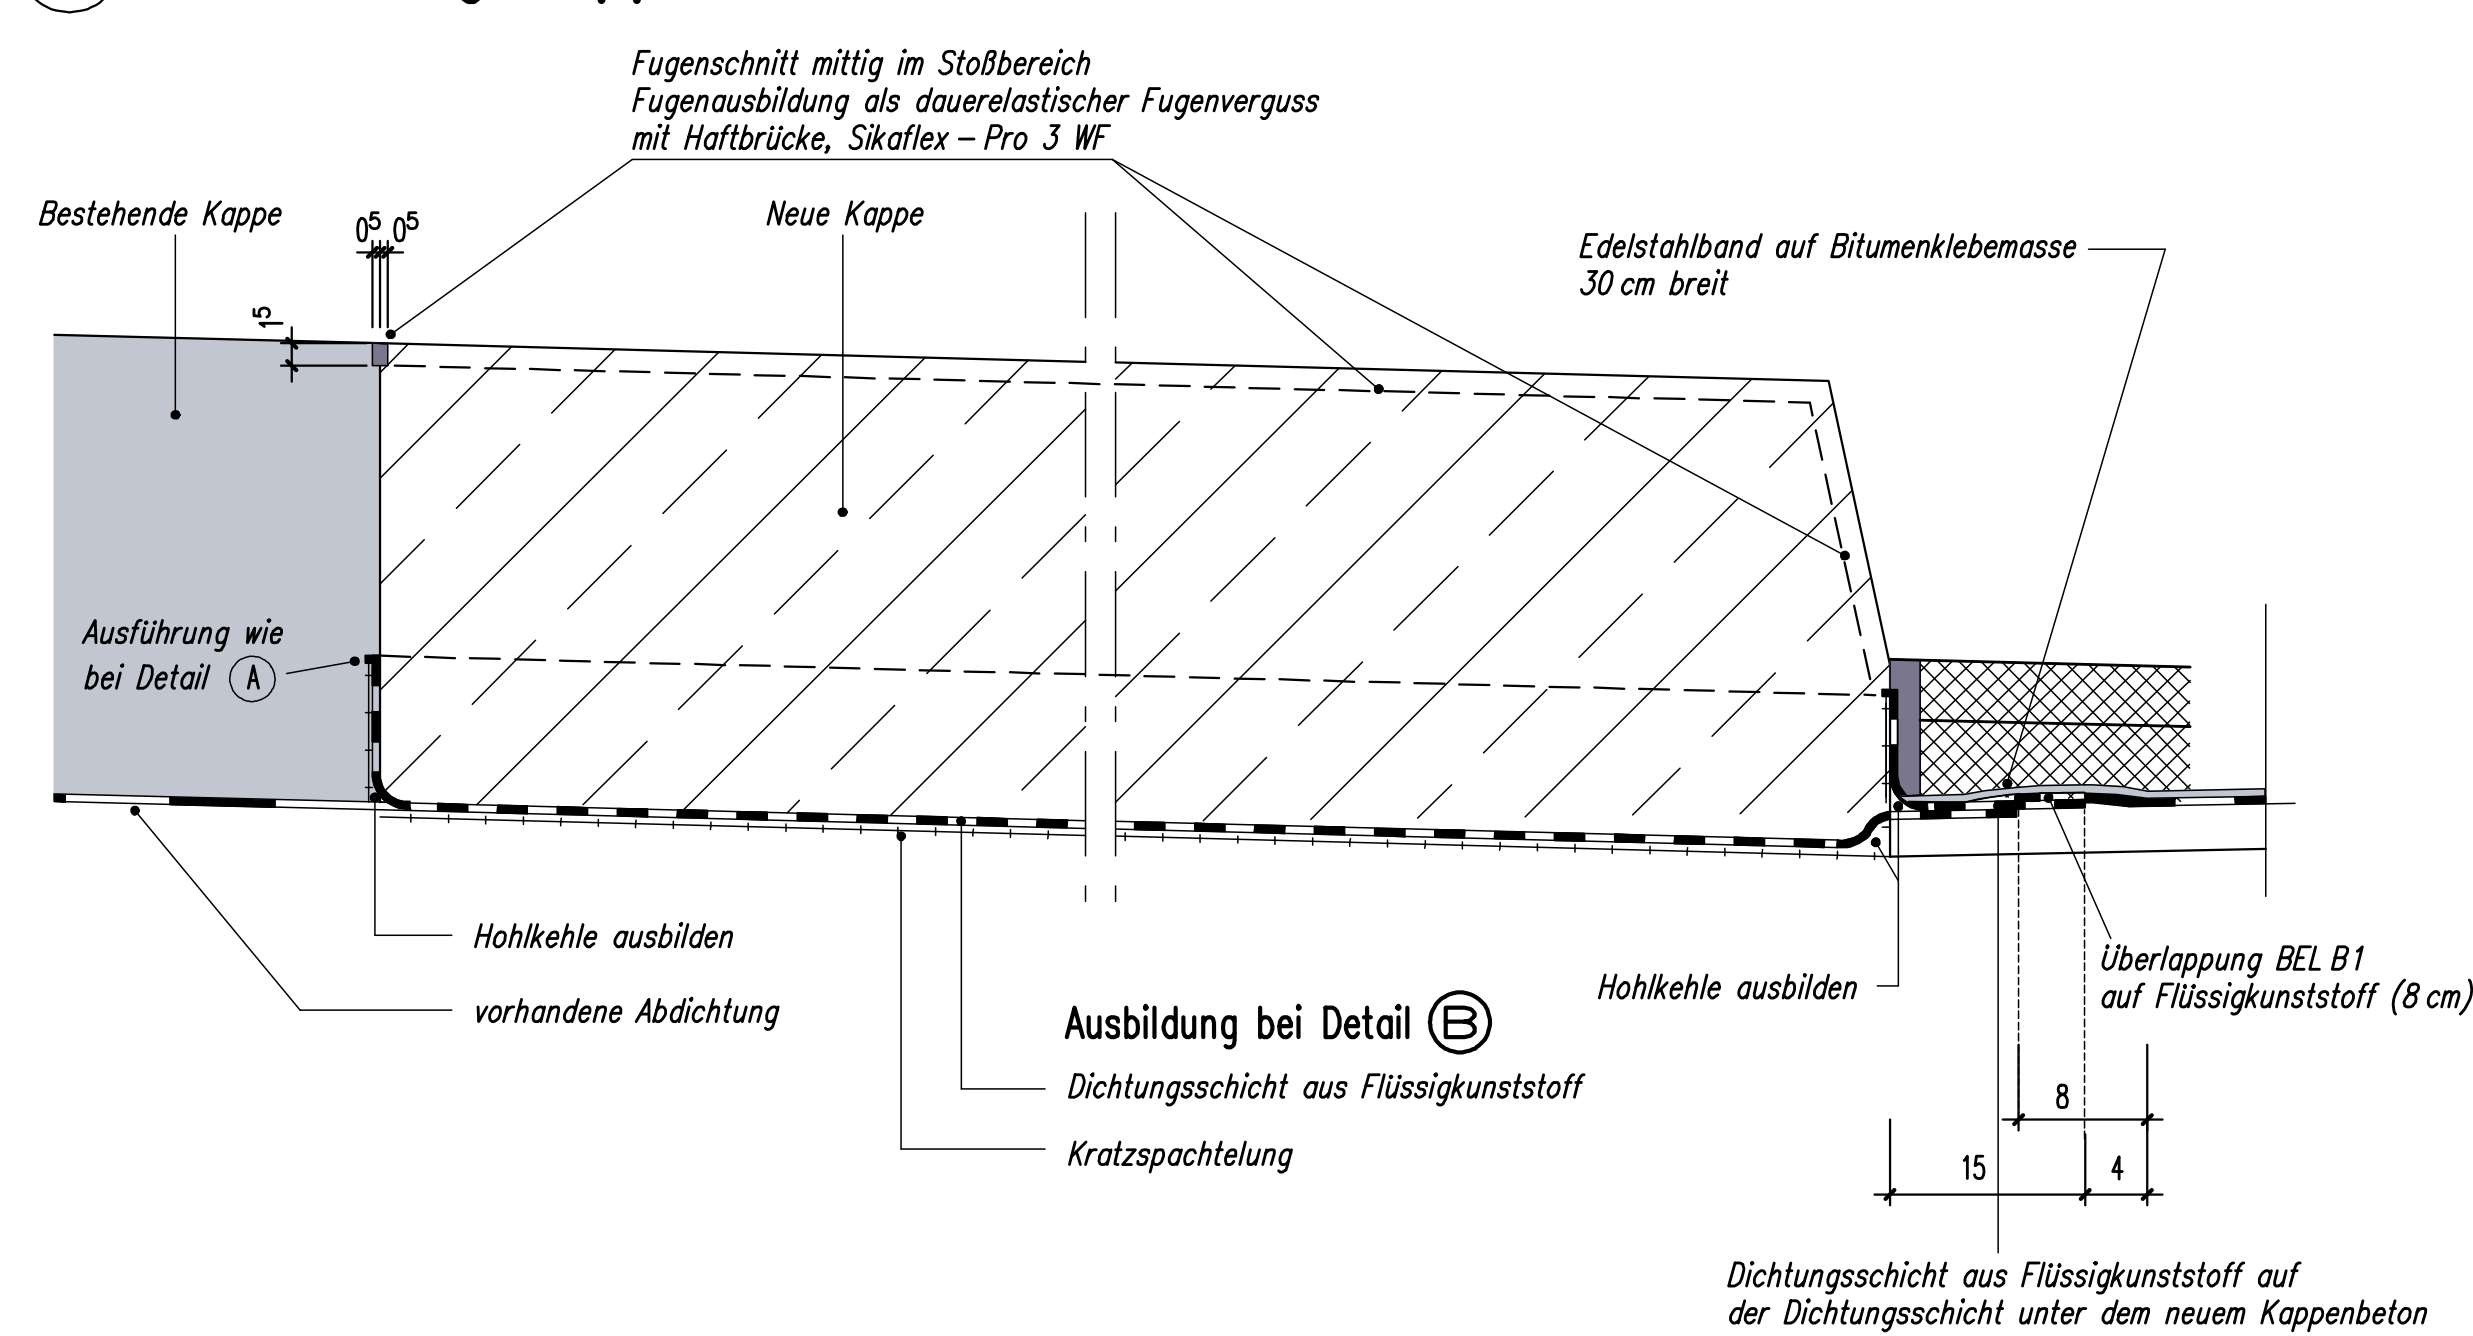

**B Ausbildung Kappe M. 1:5 Im Bereich der Mastverankerung**

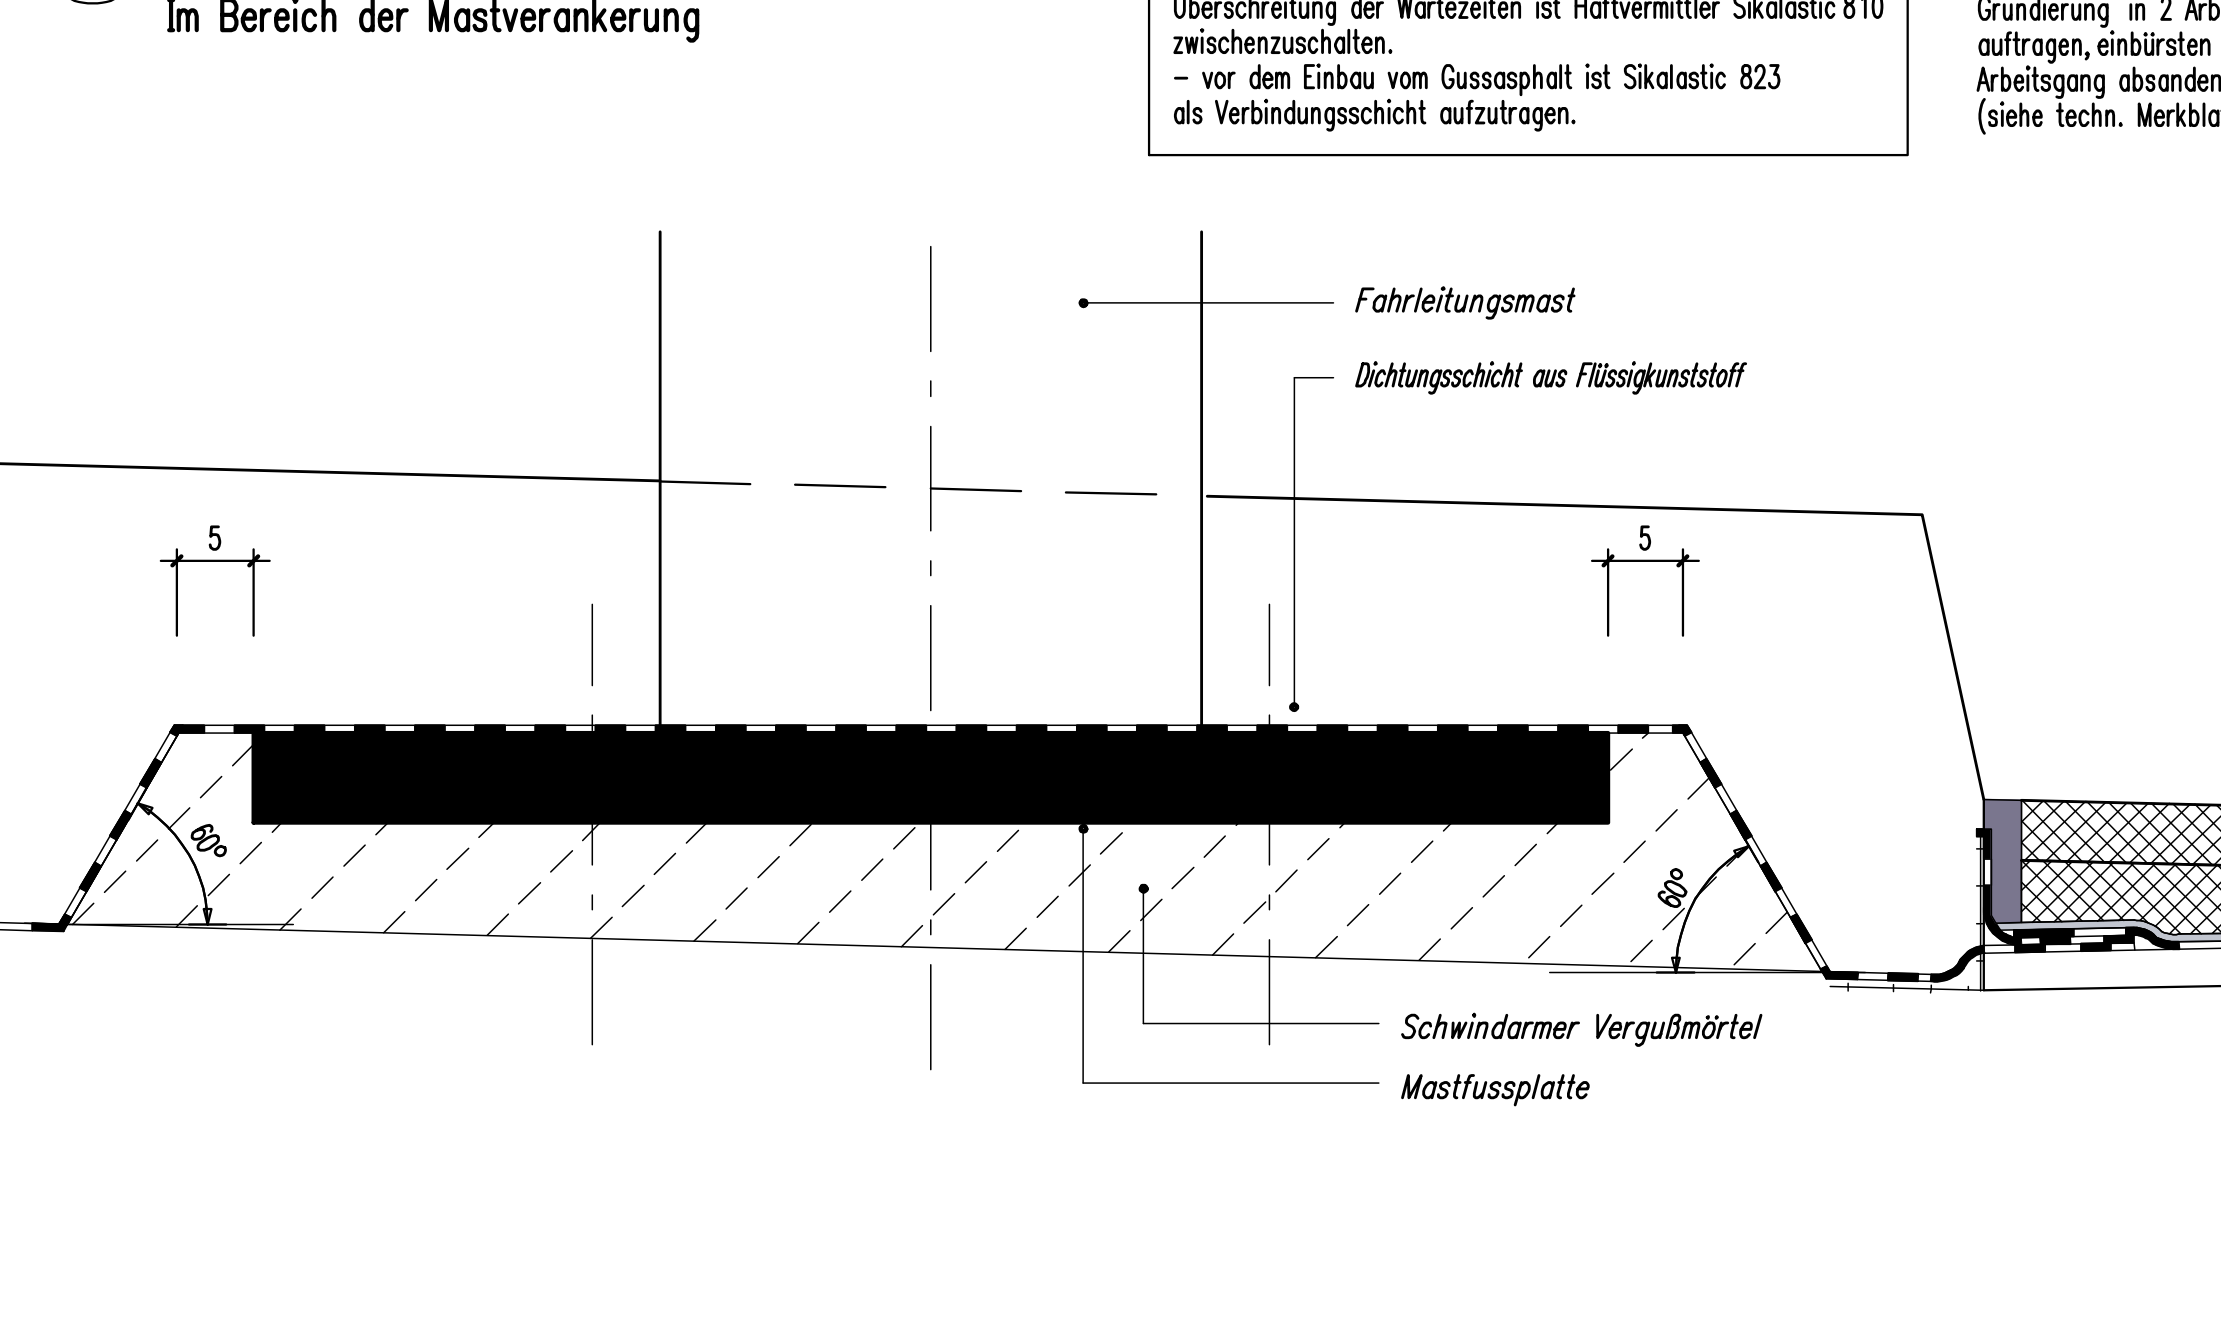

Hinweis zur Flüssigkunststoffabdichtung:

→ bei Überarbeitung mit sich selbst nach Überschreitung der Wartezeiten ist Haftvermittler Sikalastik 810 zwischenzuschichten.  
→ vor dem Einbau von Gussasphalt ist Sikalastik 823 als Verbindungsschicht aufzutragen.

Für die Brückenabdichtung werden folgende Systeme verwendet:


Grundierung:	Sikagard 186
Flüssigkunststoff Handeinbau:	Sikalastik 822
Flüssigkunststoff Spritzabdichtung:	Sikalastik 821 LV

Bitumenschweißbahn: Bömer Prodoflex OK 50  
Versiegelung unter Schweissbahn: MBC VT 115


Technische Merkblätter der Stoffe beachten!

b	Bestandspläne	10.05.10	GG	WH
a	Gleichgestellt mit Prüfling	19.10.06	GG	WH
Index	Änderung	Datum	Bearb.	Gez.


Prüfungsinstitut:	In bautechn. Hinsicht geprüft:	Die Übereinstimmung mit der Bauausführung bestätigt für den AN:	Auf Übereinstimmung mit der Bauausführung i. A. des AG geprüft:

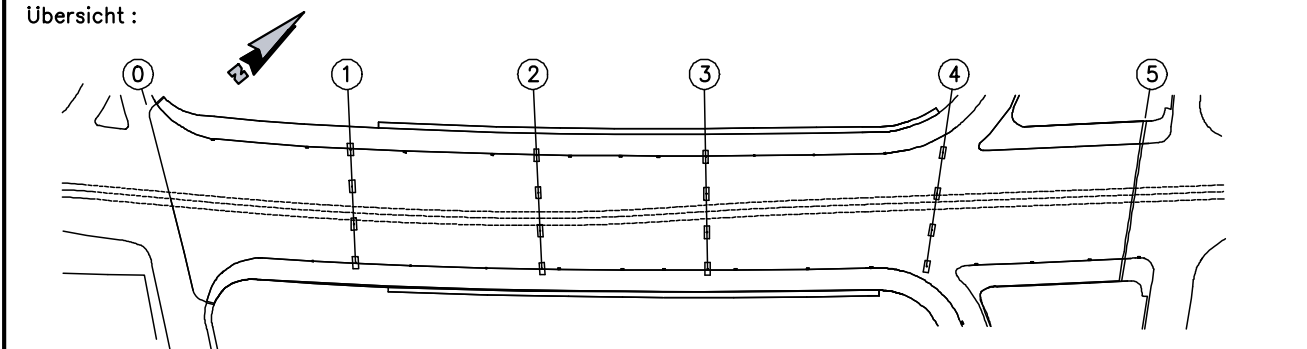


**D Randausbildung Rampe M. 1:5**

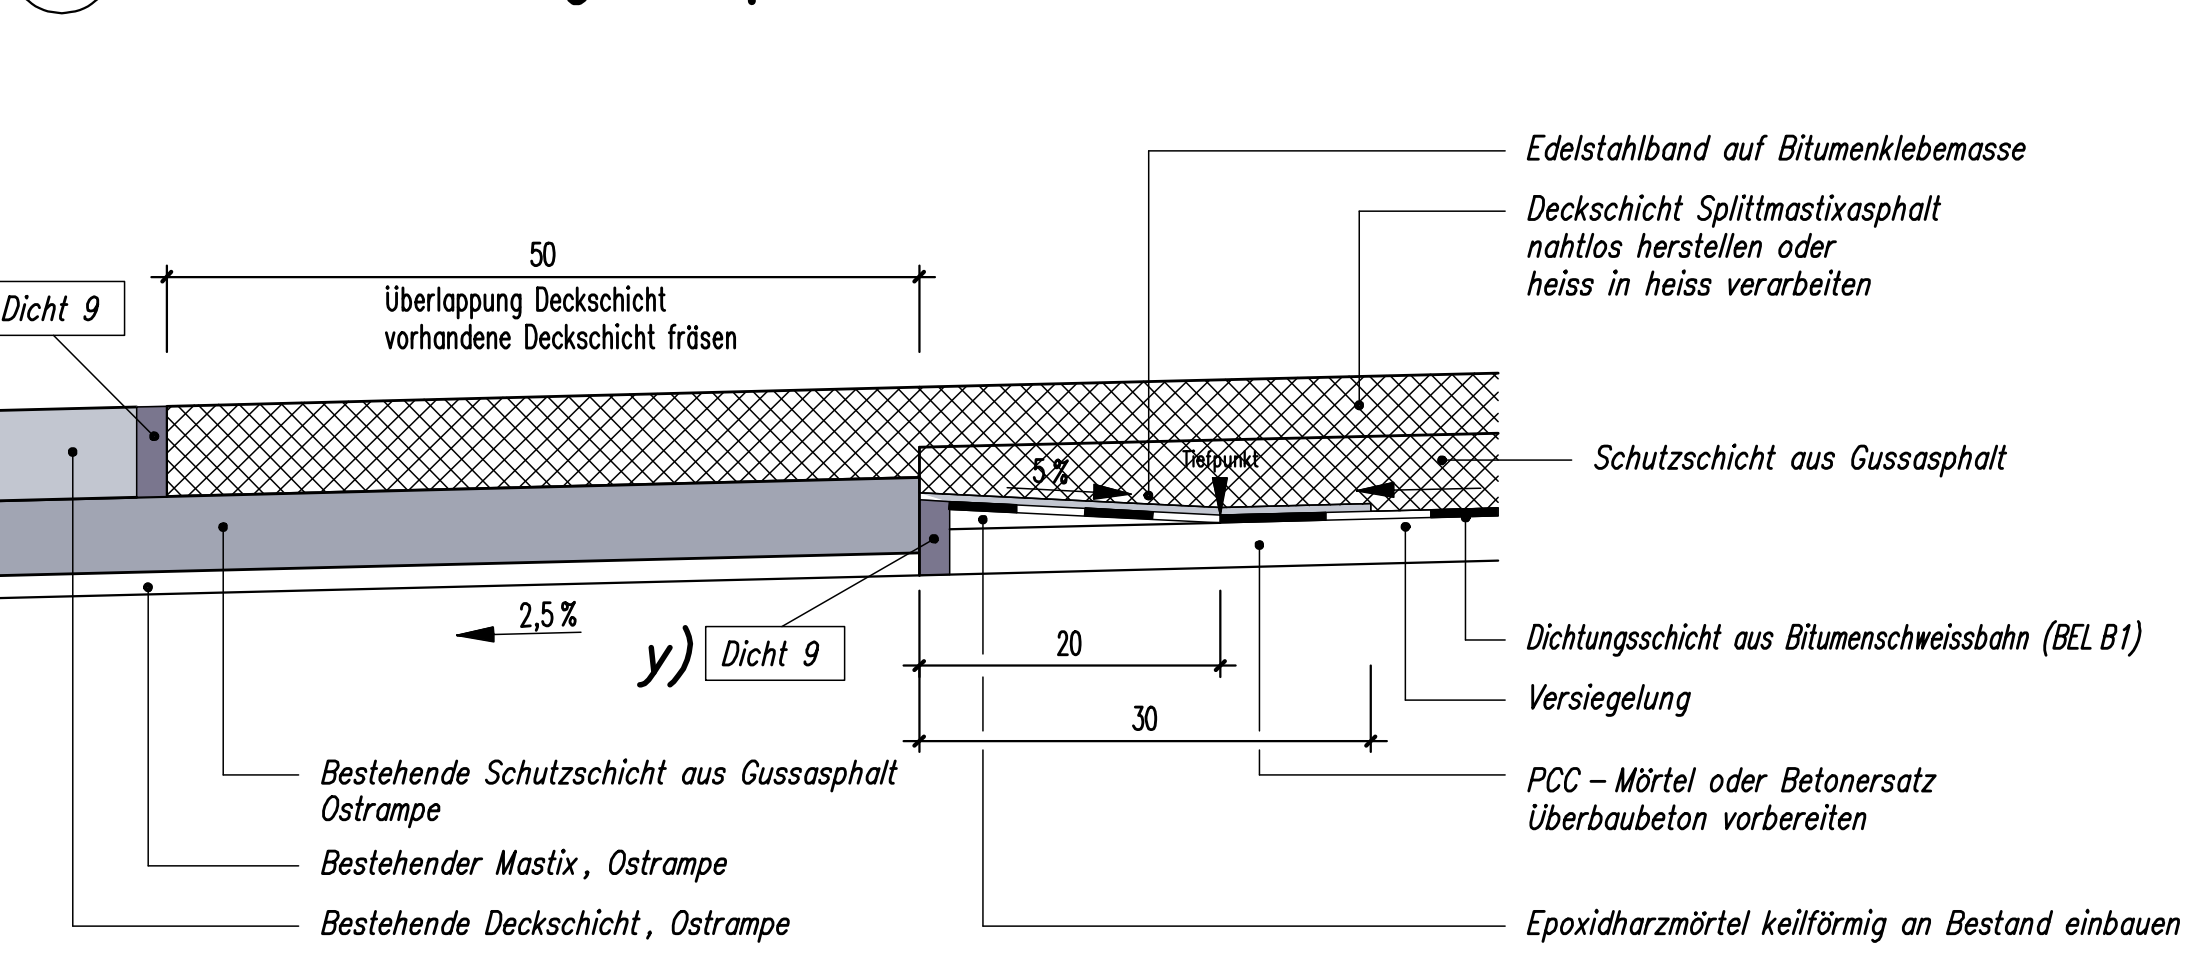


**Ausbildung bei ÜKO Achse 0 M. 1:20**

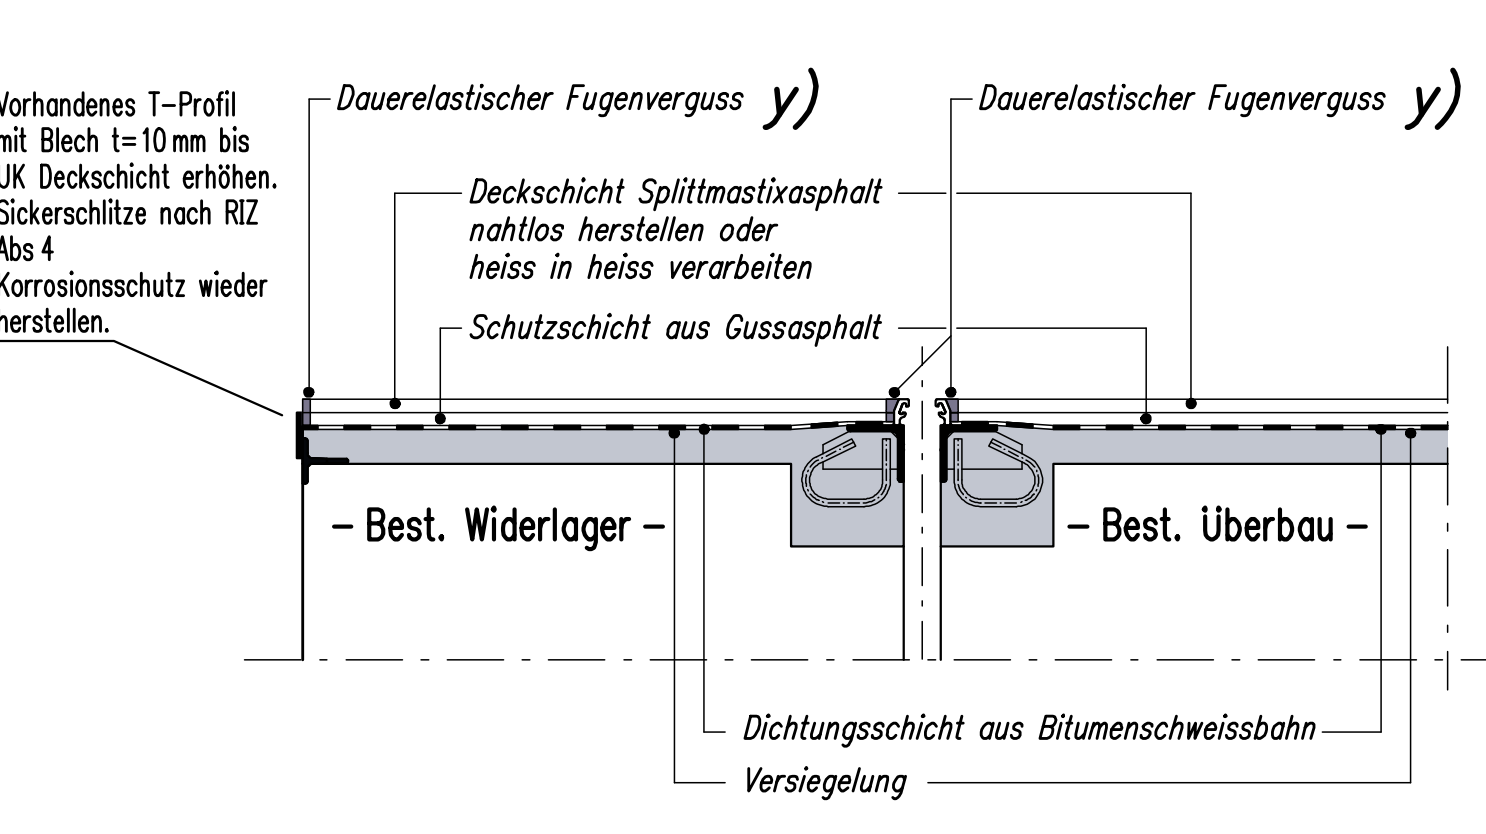

**Ausbildung bei ÜKO Achse 5 M. 1:20**

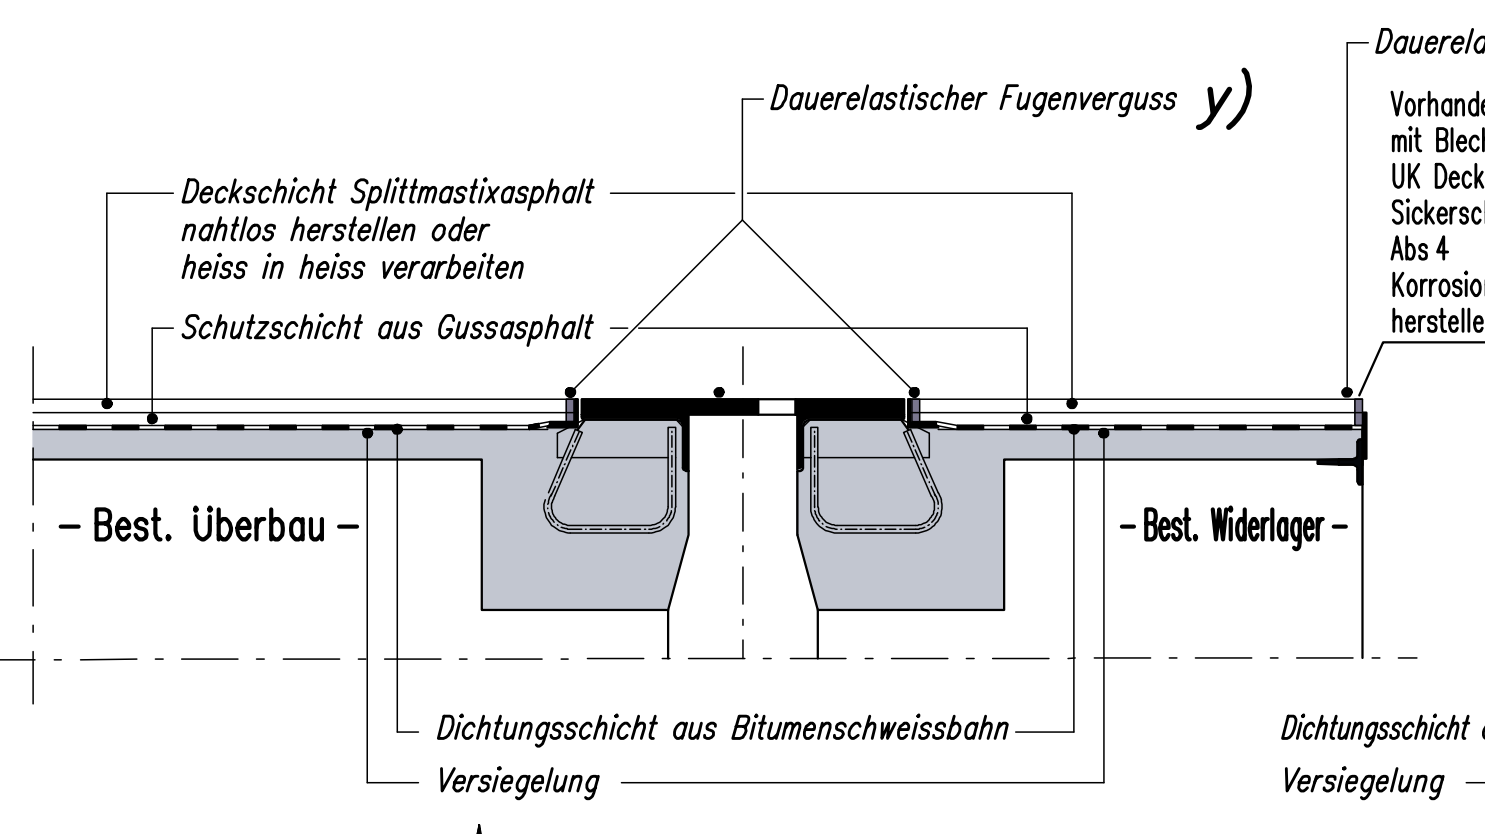

**Ausbildung bei ÜKO Achse L M. 1:20**

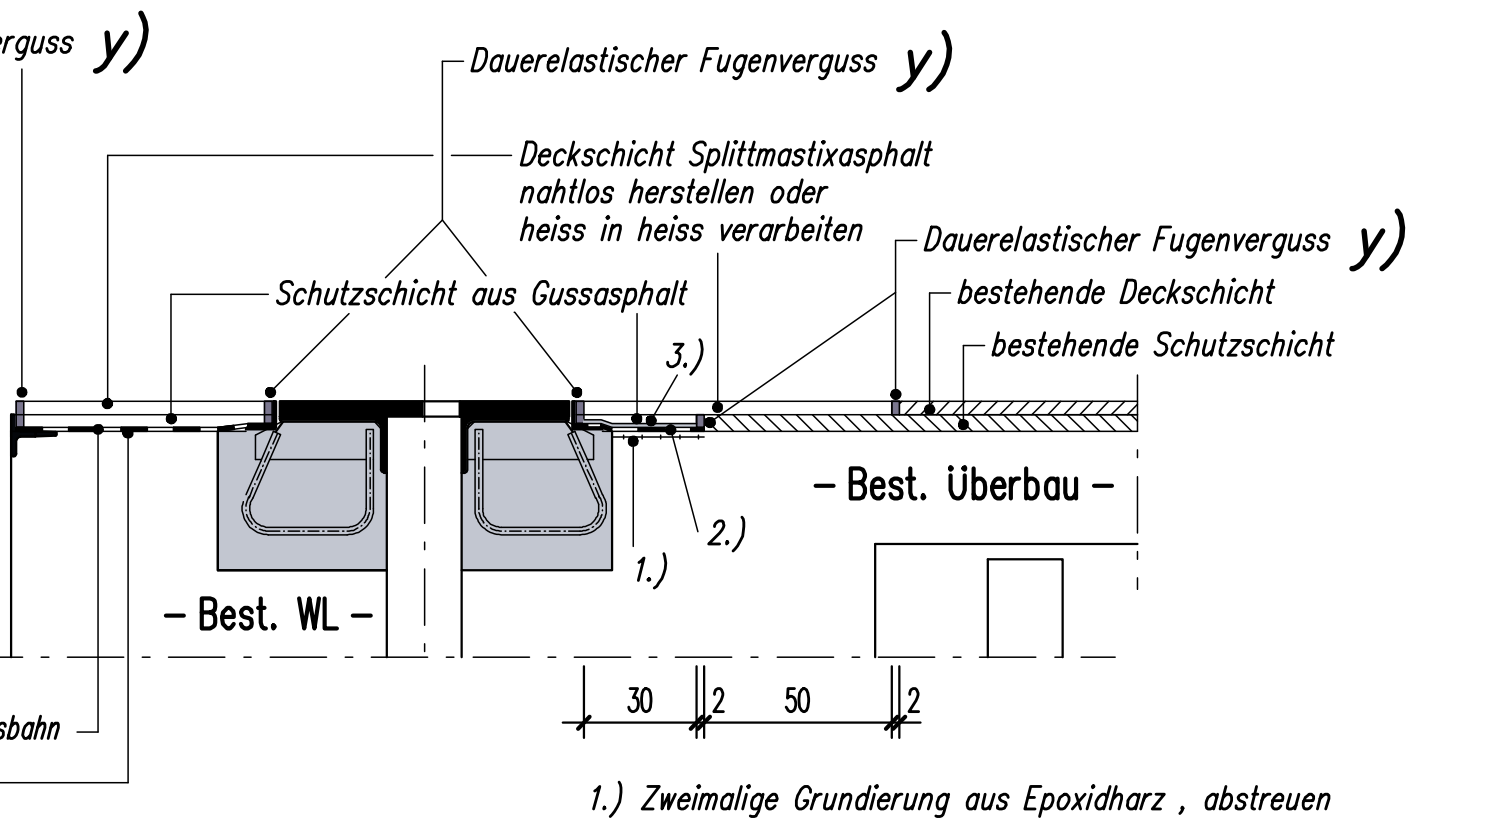

- 1.) Zweimalige Grundierung aus Epoxidharz, abstreuen
- 2.) Dichtungsschicht aus Flüssigkunststoff
- 3.) Edelstahlband b=30 cm als Schutzlage

<b>Bestandsplan</b>	
Heidelberger Straßen- und Bergbahn AG Bergbahnstraße 165 Postfach 10 56 40 69045 Heidelberg	
Rhein-Neckar-Verkehr GmbH Moltkestraße 27 68165 Mannheim	
Ingenieurbüro Wolf GmbH Bismarck- und Tiefbau Bergstraße 1 69025 Galsburg	
BWS Rhein-Neckar GmbH Hans-Bunte-Straße 20 69123 Heidelberg	
Projekt 10809	
Straßenbahnlinie Heidelberg - Kirchheim Umbau der Moltkebrücke	
Planbezeichnung: Neuer Aufbau auf Brückenplatte (Ostseite) Abdichtung, Übersicht und Details	
Datum/Unterschrift: 27.09.06 Gez. J.A. Grimmer	
Bauform: ARGE Montpellierbrücke Heidelberg	
Projekt 10809	
Stadt Heidelberg Tiefbauamt Galsburgstraße 7 69045 Heidelberg Datum: 13.10.06 Gez. Penninger Datum: 13.10.06 Gez. Penninger	
Sachkundige Person der TAB gemäß § 5 B05Strab Datum: 28.09.06 Gez. Wachter Datum: 28.09.06 Gez. Wachter	
Bauwerksnummer: 6518/679	
Bearb.: 23.06.2006, GG Gez.: 27.06.2006, WH Gepr.: Format:	
Molstab: M. 1:250; 1:20; 1:5	
Blatt Nr.: 30-016b	