

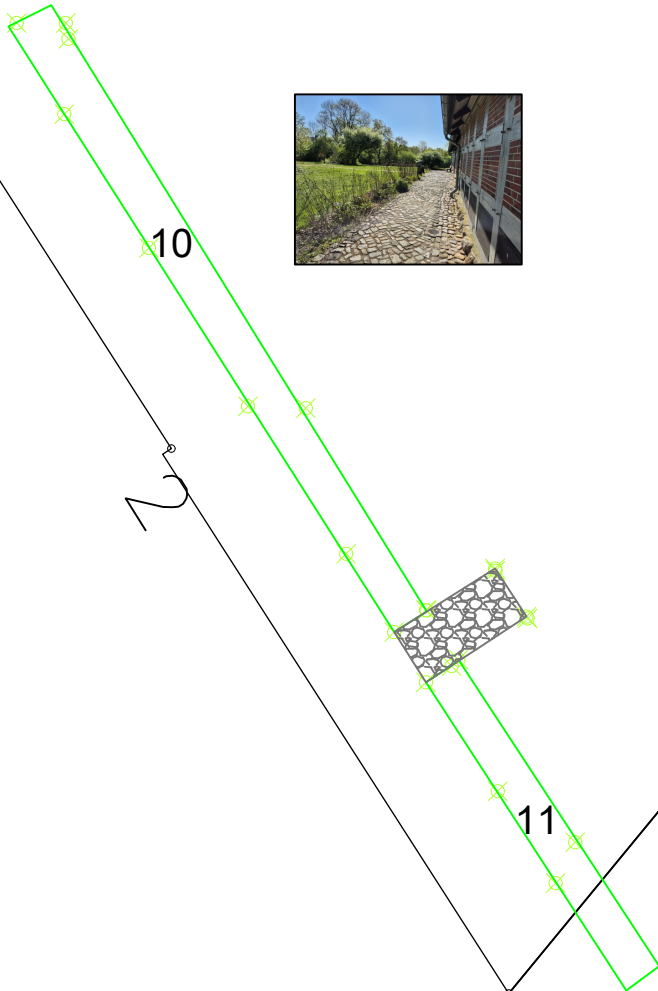


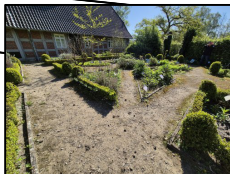

REVISION G		
REVISION F		
REVISION E		
REVISION D		
REVISION C		
REVISION B		
REVISION A		
BAUVORHABEN	APOTHEKERGARTEN HEIMATHAUSGELÄNDE	
BAUORT	BURGSTRASSE 2 27356 ROTENBURG (WÜMME)	
BAUHERR	STADT ROTENBURG (WÜMME) GROSSE STRASSE 1 27356 ROTENBURG (WÜMME)	
PLANVERFASSER	STADT ROTENBURG (WÜMME) GROSSE STRASSE 1 27356 ROTENBURG (WÜMME)	
BAUHERR	PLANVERFASSER	
PLAN	FLÄCHENBESTANDSPLAN	
BLATT-NR.: B00.00	GEZ.: KB	PROJ.-NR.: xxxxxx
DATUM: 05.05.2025	GEPR.: -	FORMAT: 297x420
M. 1:200		

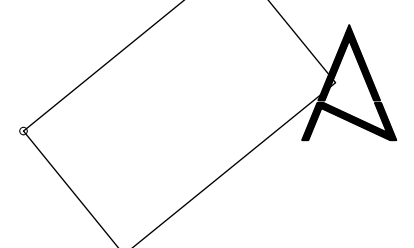