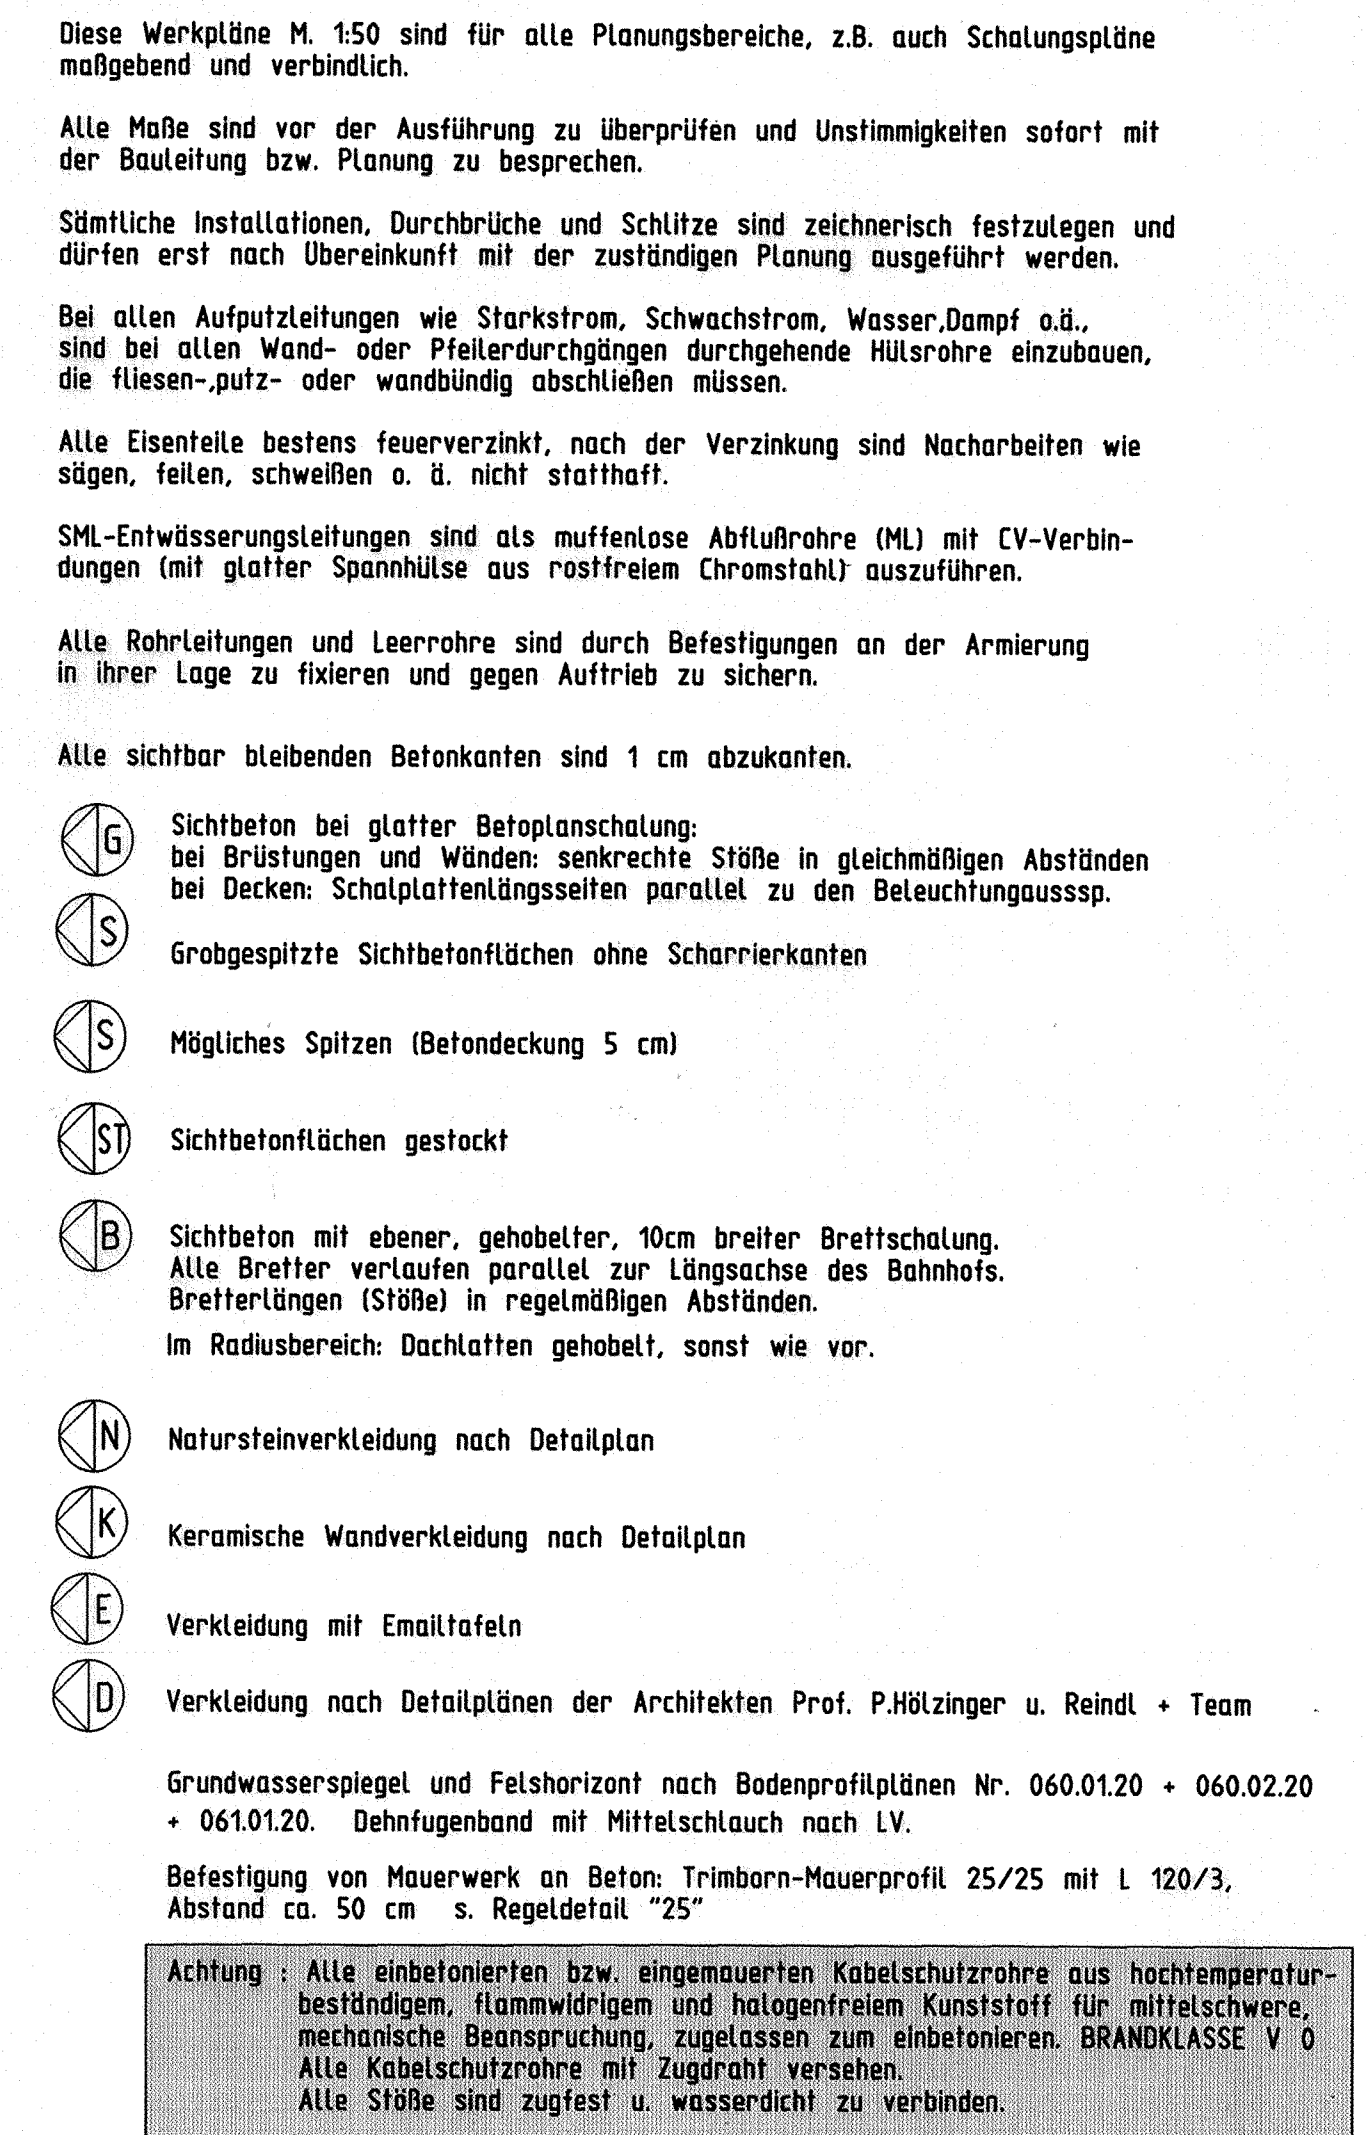



Block 12

[illegible]

Bearbeitungszeichnungen : 212.04 Gleisebene
212.09 Bahnsteigebene
212.14 Deckenunterseit
212.18 Straßenebene
212.22 Längsschnitt 1-1 + 1:1-1
212.27 Querschnitte 7-7 + 8-8

M 045.01 Bahnsteig/Bed.-Stieg mit Schallschutz Kabelkanal u. Entw.
M 218.02 Entwässerung, Details, Einläufe u. Pumpenraum
M 218.01 Details Entwässerung, Einläufe, Schächte, Rohrdurchführungen u.s.w.
M 220.01 Ständerf. Beleuchtung, U-Bahnleuchte
M 233.01 Geländer, Handläufe Innen
M 234.01 Drehleuchteneinrichtung
M 239.01 Festtreppe, Grundriß, Ständer
M 239.02 Festtreppe/Fahrtreppe, Ständerdetails
M 242.01 Sperrendaube ohne Balken - Übersicht
M 214.01 Elektr. Durchverbindung im Bahnhof u. Tunnel
M 214.02 Elektr. Durchverbindung in der Wand bzw. Stütze
Drehleuchtenüberbrückung

Pl. 260.01 - 260.10 Ausbaupläne des Arch.-Büros
REINDL + TEAM u. Prof. Hölzlinger

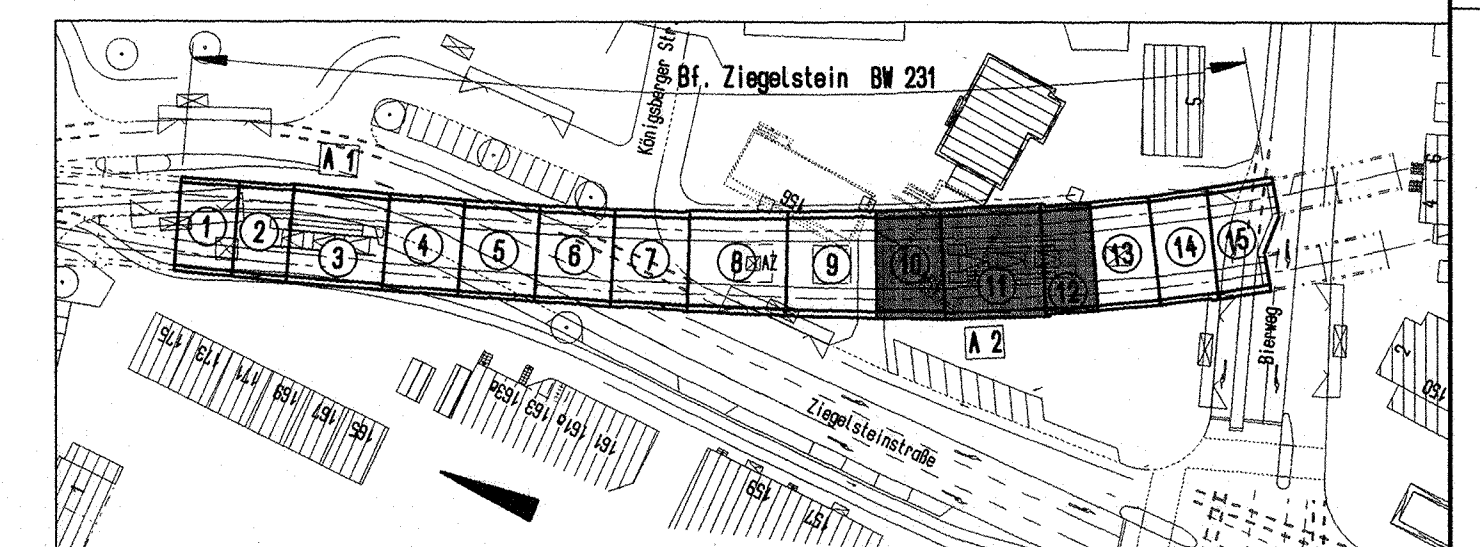

30	11.05.04	BESTANDSPLAN						
21	02.04.98	Rohrdurchführungen für Funkleitung, Höhe KK Gleis 2						
20	07.03.98	Freigabe zur Ausführung						
00	11.02.98	Ausgabe zur Vorprüfung						
Nr.	Datum	REVISIONEN				Durch	Gesehen	Gruppenl.
U-BAHN NÜRNBERG WAYSS + FREYTAG								
PLAN NR. U 2			BAHNHOF - ZIEGELSTEIN					
BA 4.1 - BW 231			BLOCK 10 + 11 + 12					
212.31.30			Querschnitt 9-9 Teilschnitt 1.2					
ERS. FÜR BA			Maßstab 1 : 50/		Datum Bearb. 11.02.1998 Gez. 11.02.1998 Gegr.		Name egerer egerer	
AUFGESTELLT: 12.02.1999 A3235.1			Nürnberg, des 10.2.99					
h/b = 841 / 950								