




## Bauteil A

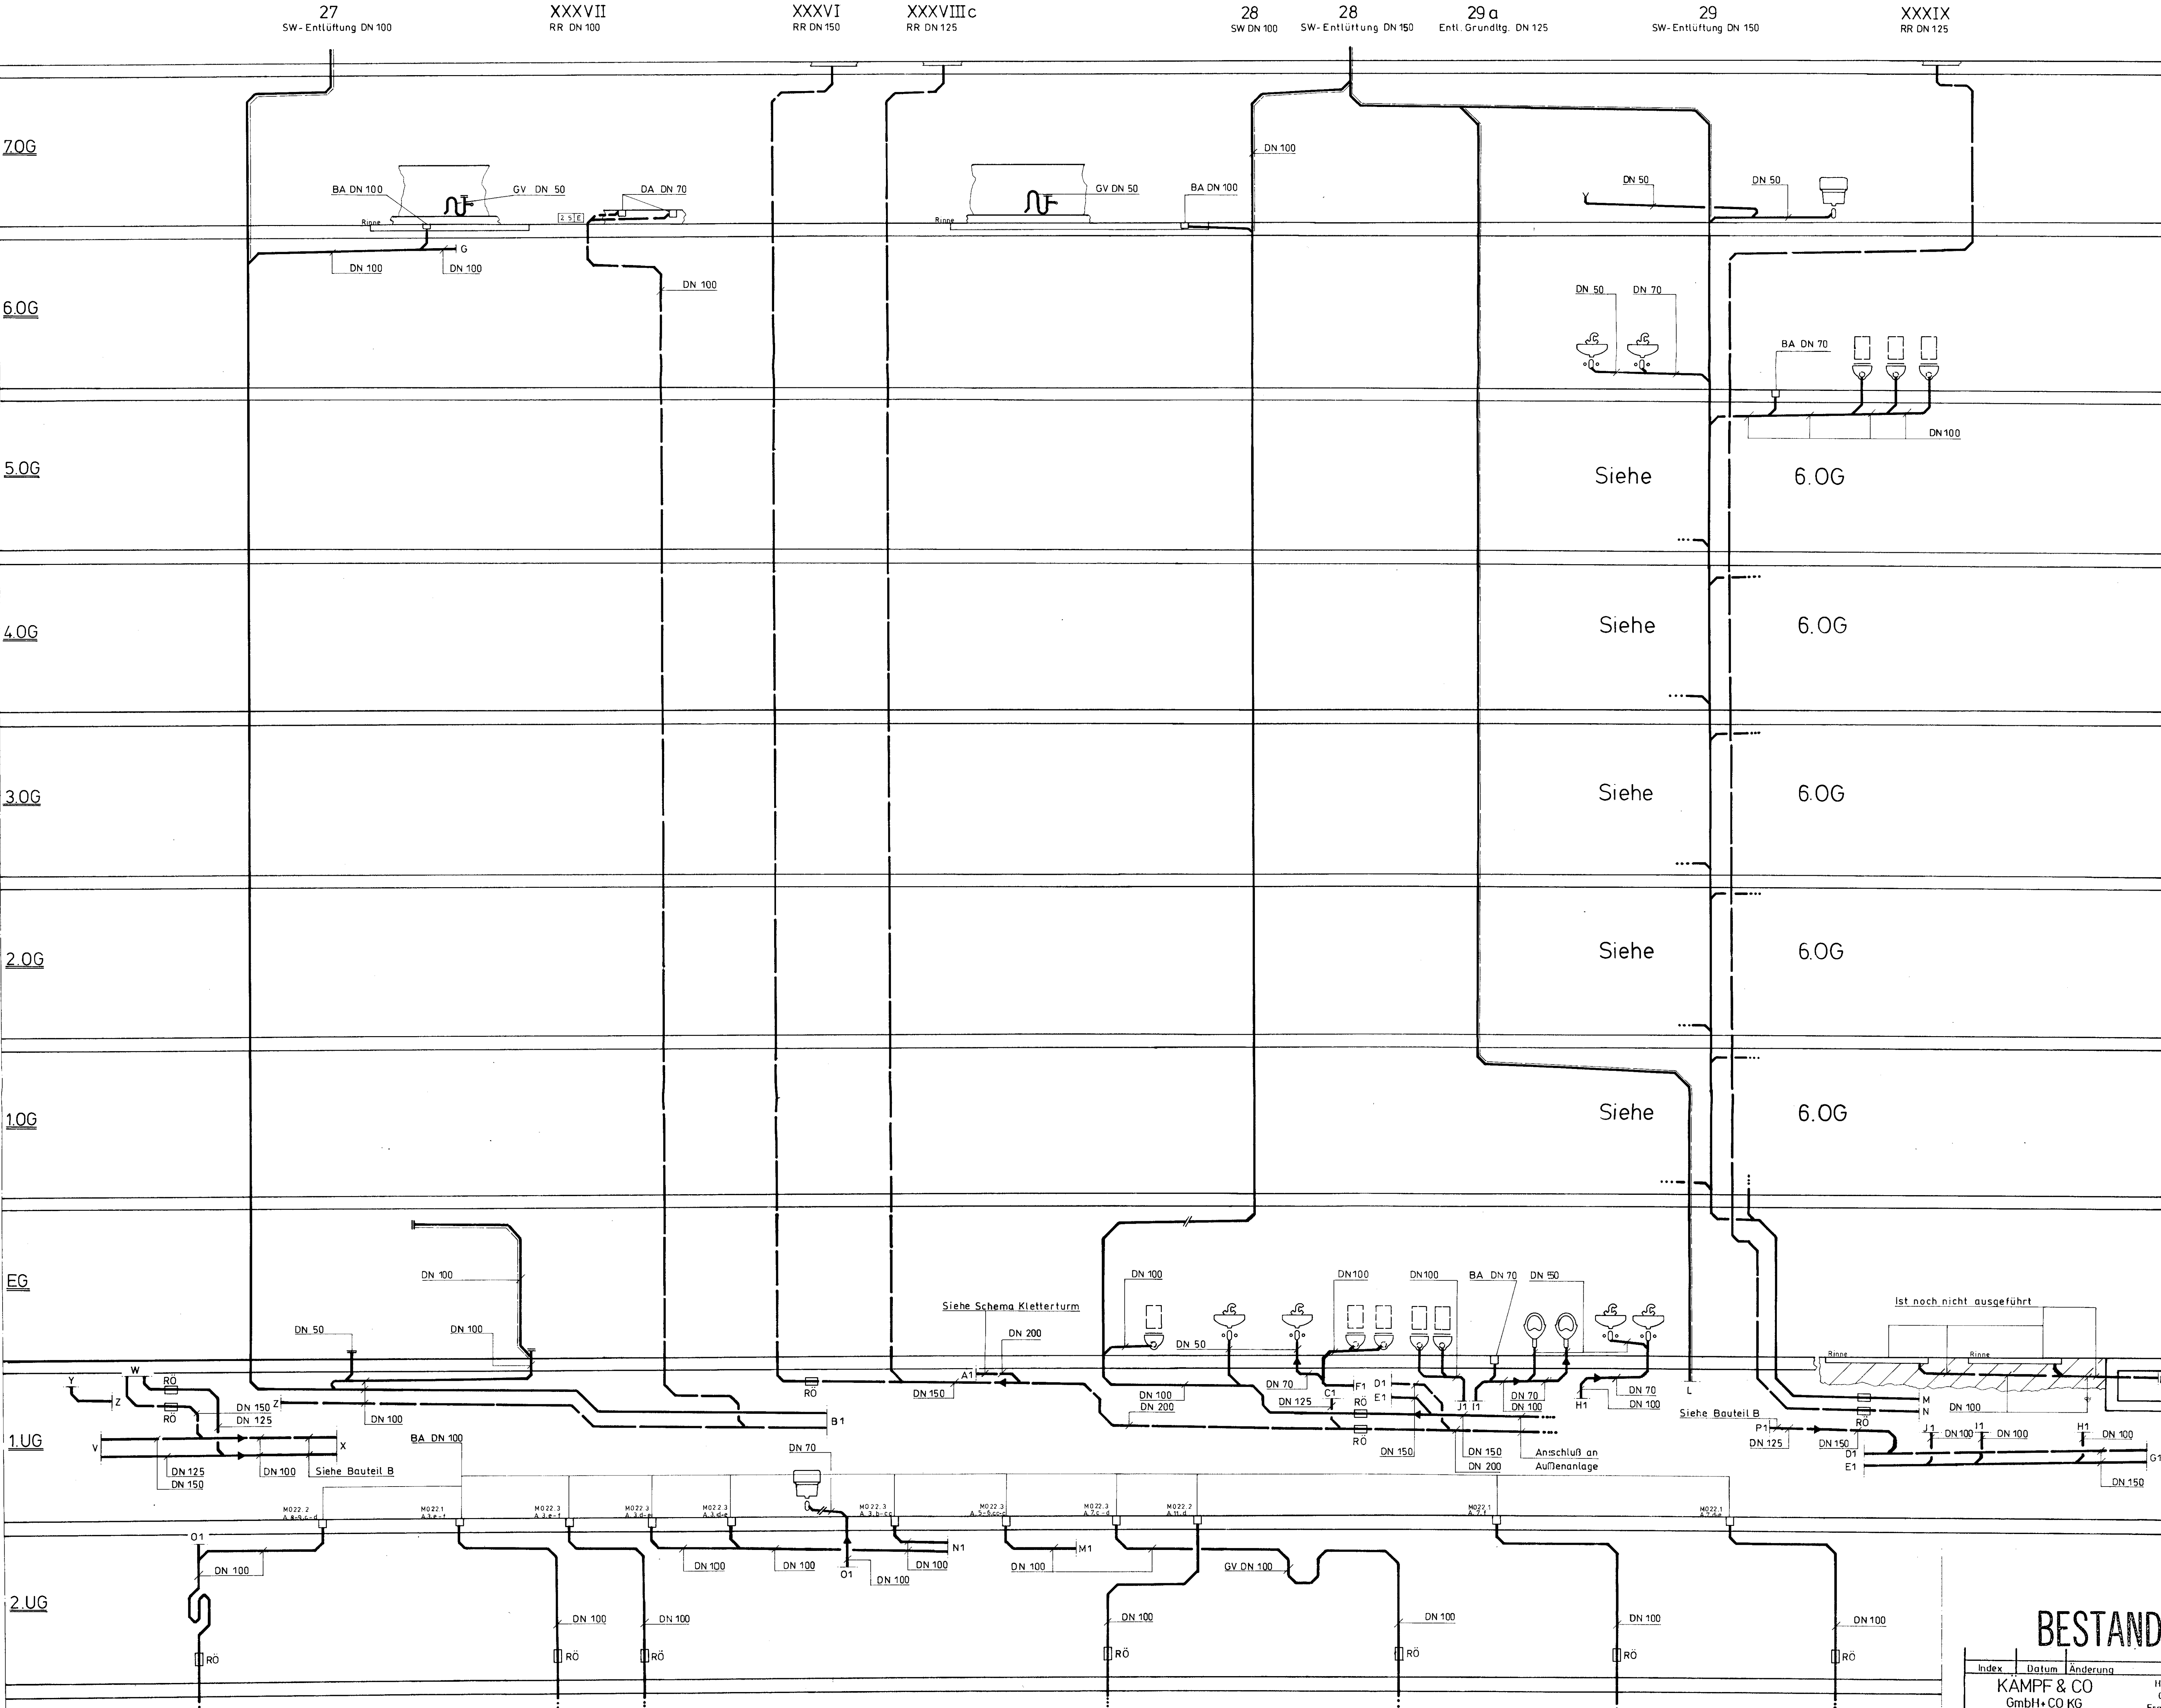

# BESTANDSPLAN

Index	Datum	Änderung	-	Name
KAMPF & CO		Heizung-Lüftung - Sanitär		
GmbH+ CO KG		Große Seestraße 32-34		
Bauvorhaben		Frankfurt/IM Tel. 069/77 05 46		
<u>N.K.B. Bauteil A</u>				
Anlage				
Strangschema Entwurf				
Gezeichnet	Datum	Name	Auflr. Nr.	Zeichn. Nr.
Geprüft	25.09.90	V. 	2308	E 2
	25.09.90			1