

26 F/KW
DN80

29 KW
DN25

30a DN25


28 F/KW
DN80

26 F/KW
DN80

29 KW
DN25

30 KW
DN32

E
DN25

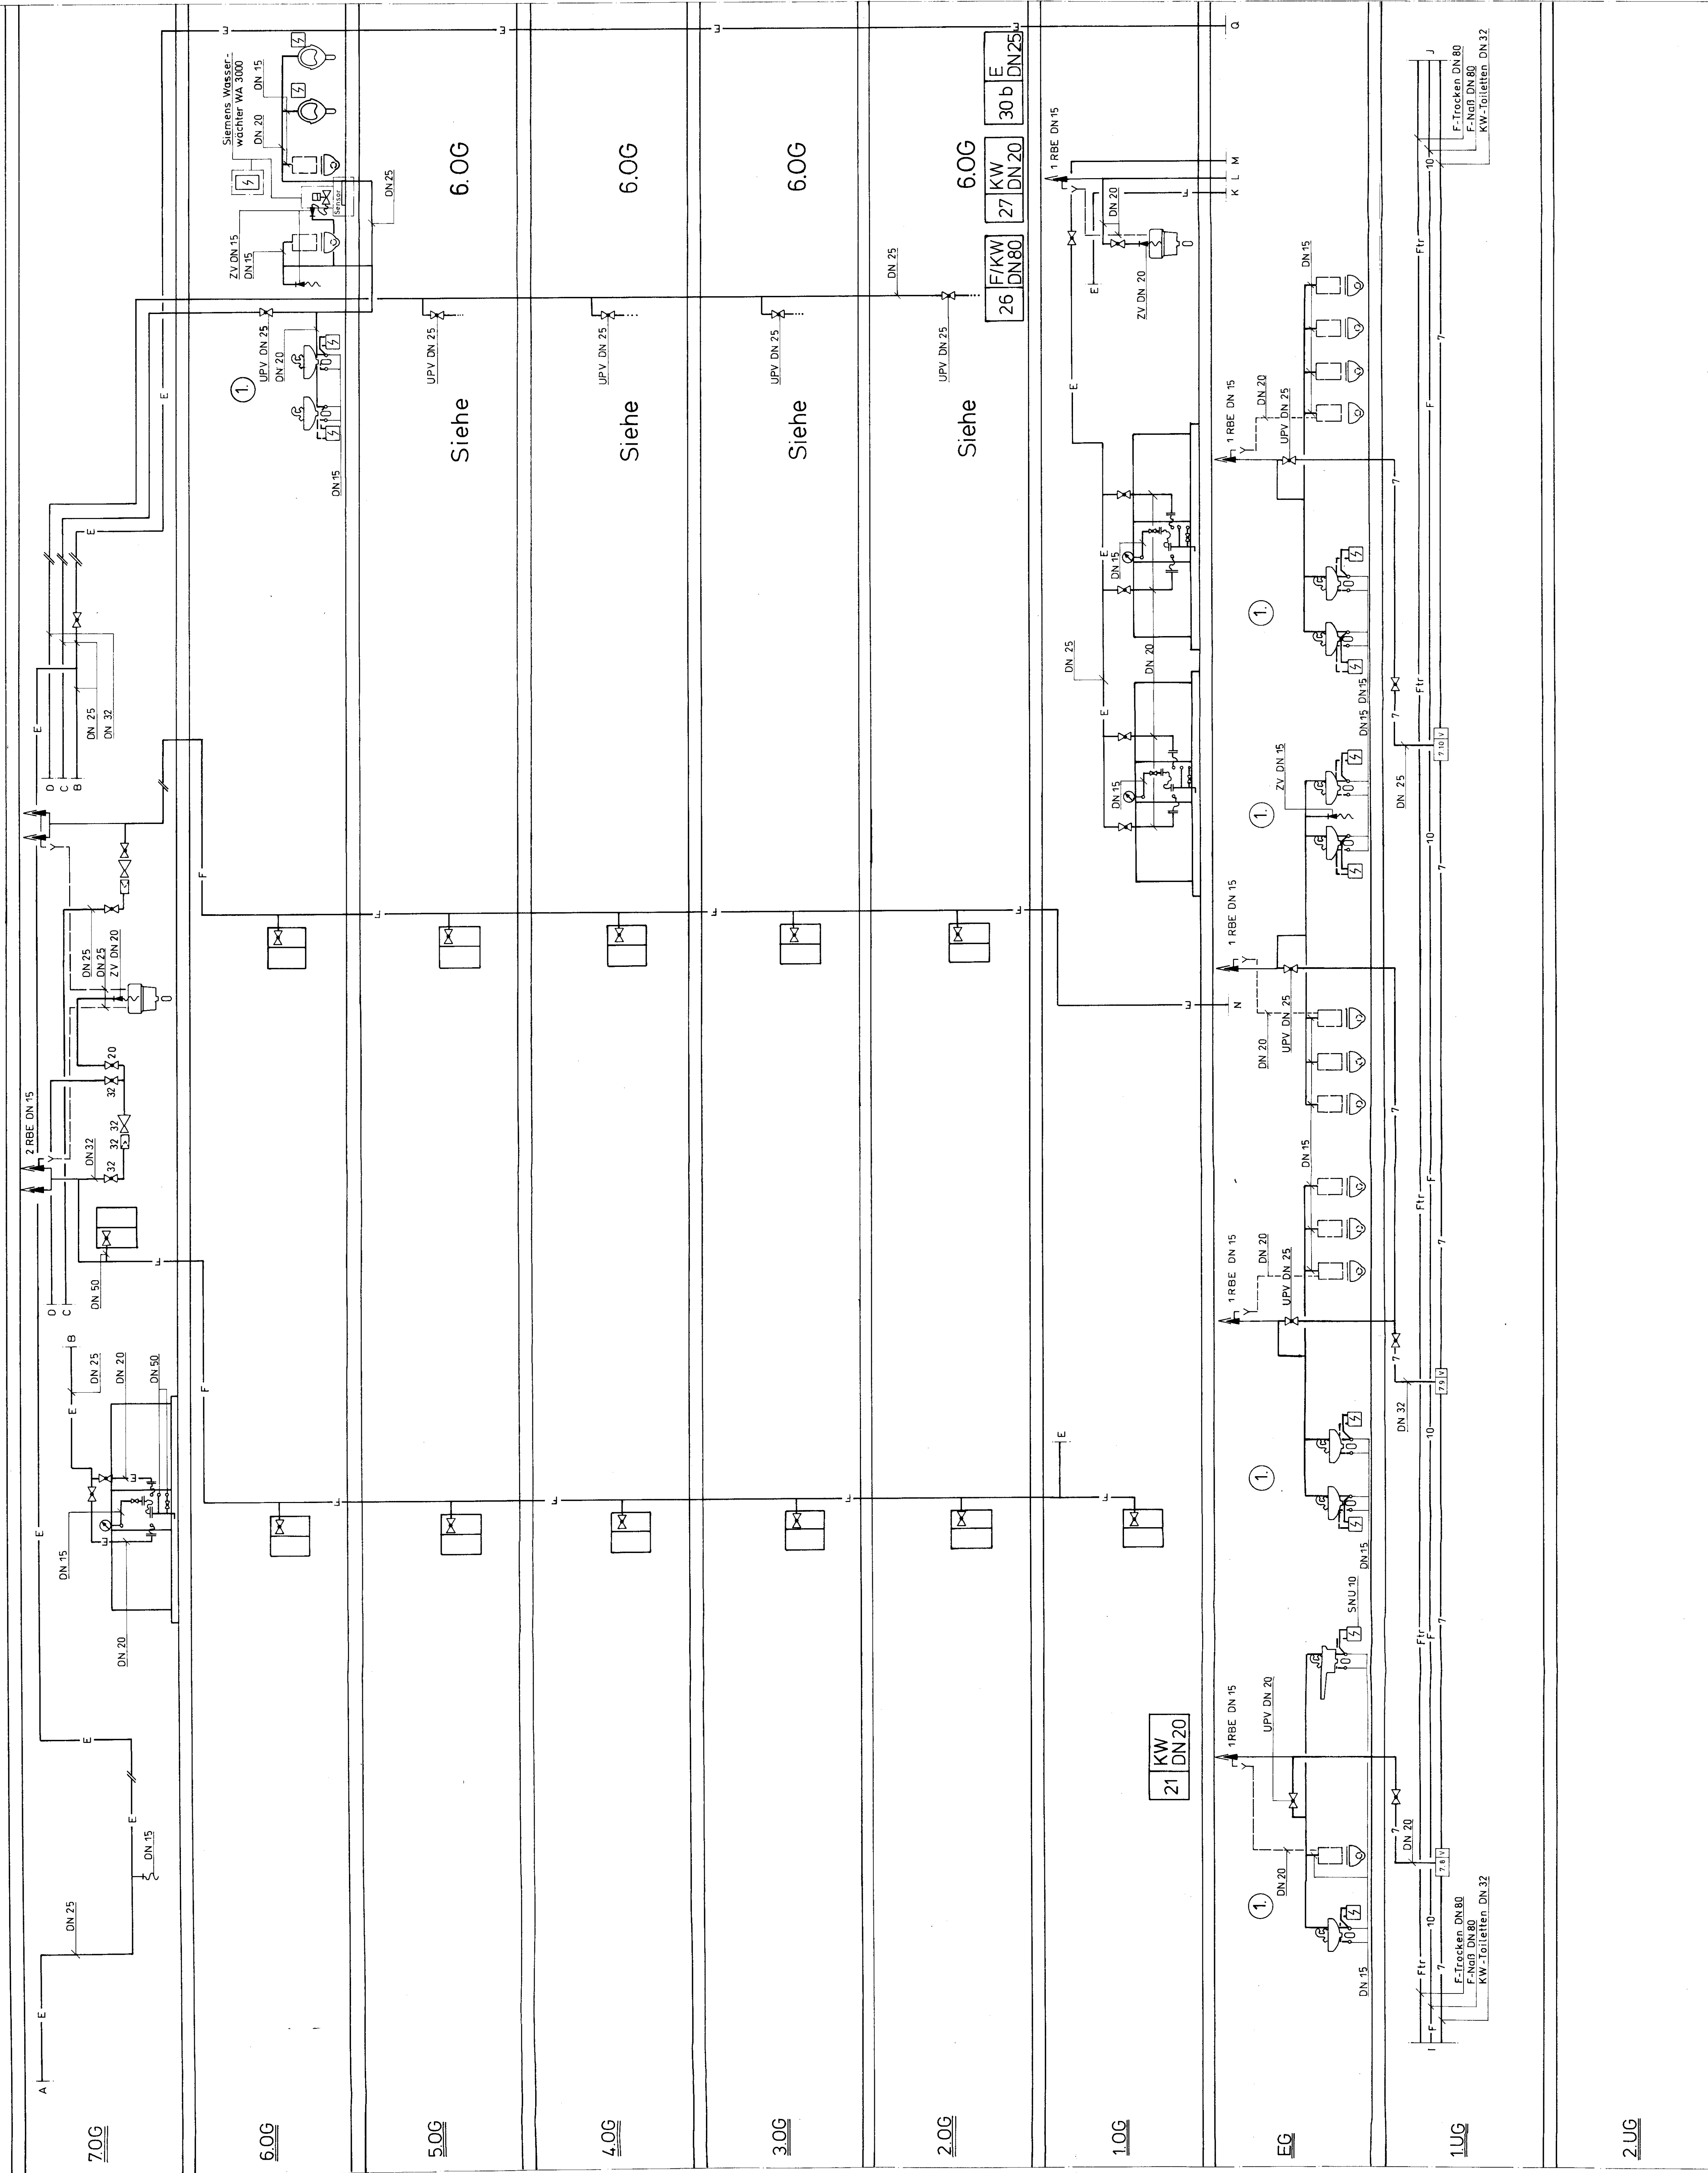

BESTANDSPLAN

Index	Datum	Änderung	Name
KAMPE & CO			Heizung-Lüftung-Sanitär
GmbH & Co KG			Große Seestraße 32-34
Bauverhaben			Frankfurt IM Tel. 089/770546
Anlage			NKB, Bauteil B
Schema Bewässerung			
Datum	Aufl.Nr.	Zeichn.Nr.	Malstab
Gezeichnet 05.10.90	1	2308	B 2
Geprüft 05.10.90	1		/