


Bauteil A

EG1.UG

EG

1.UC

2.1

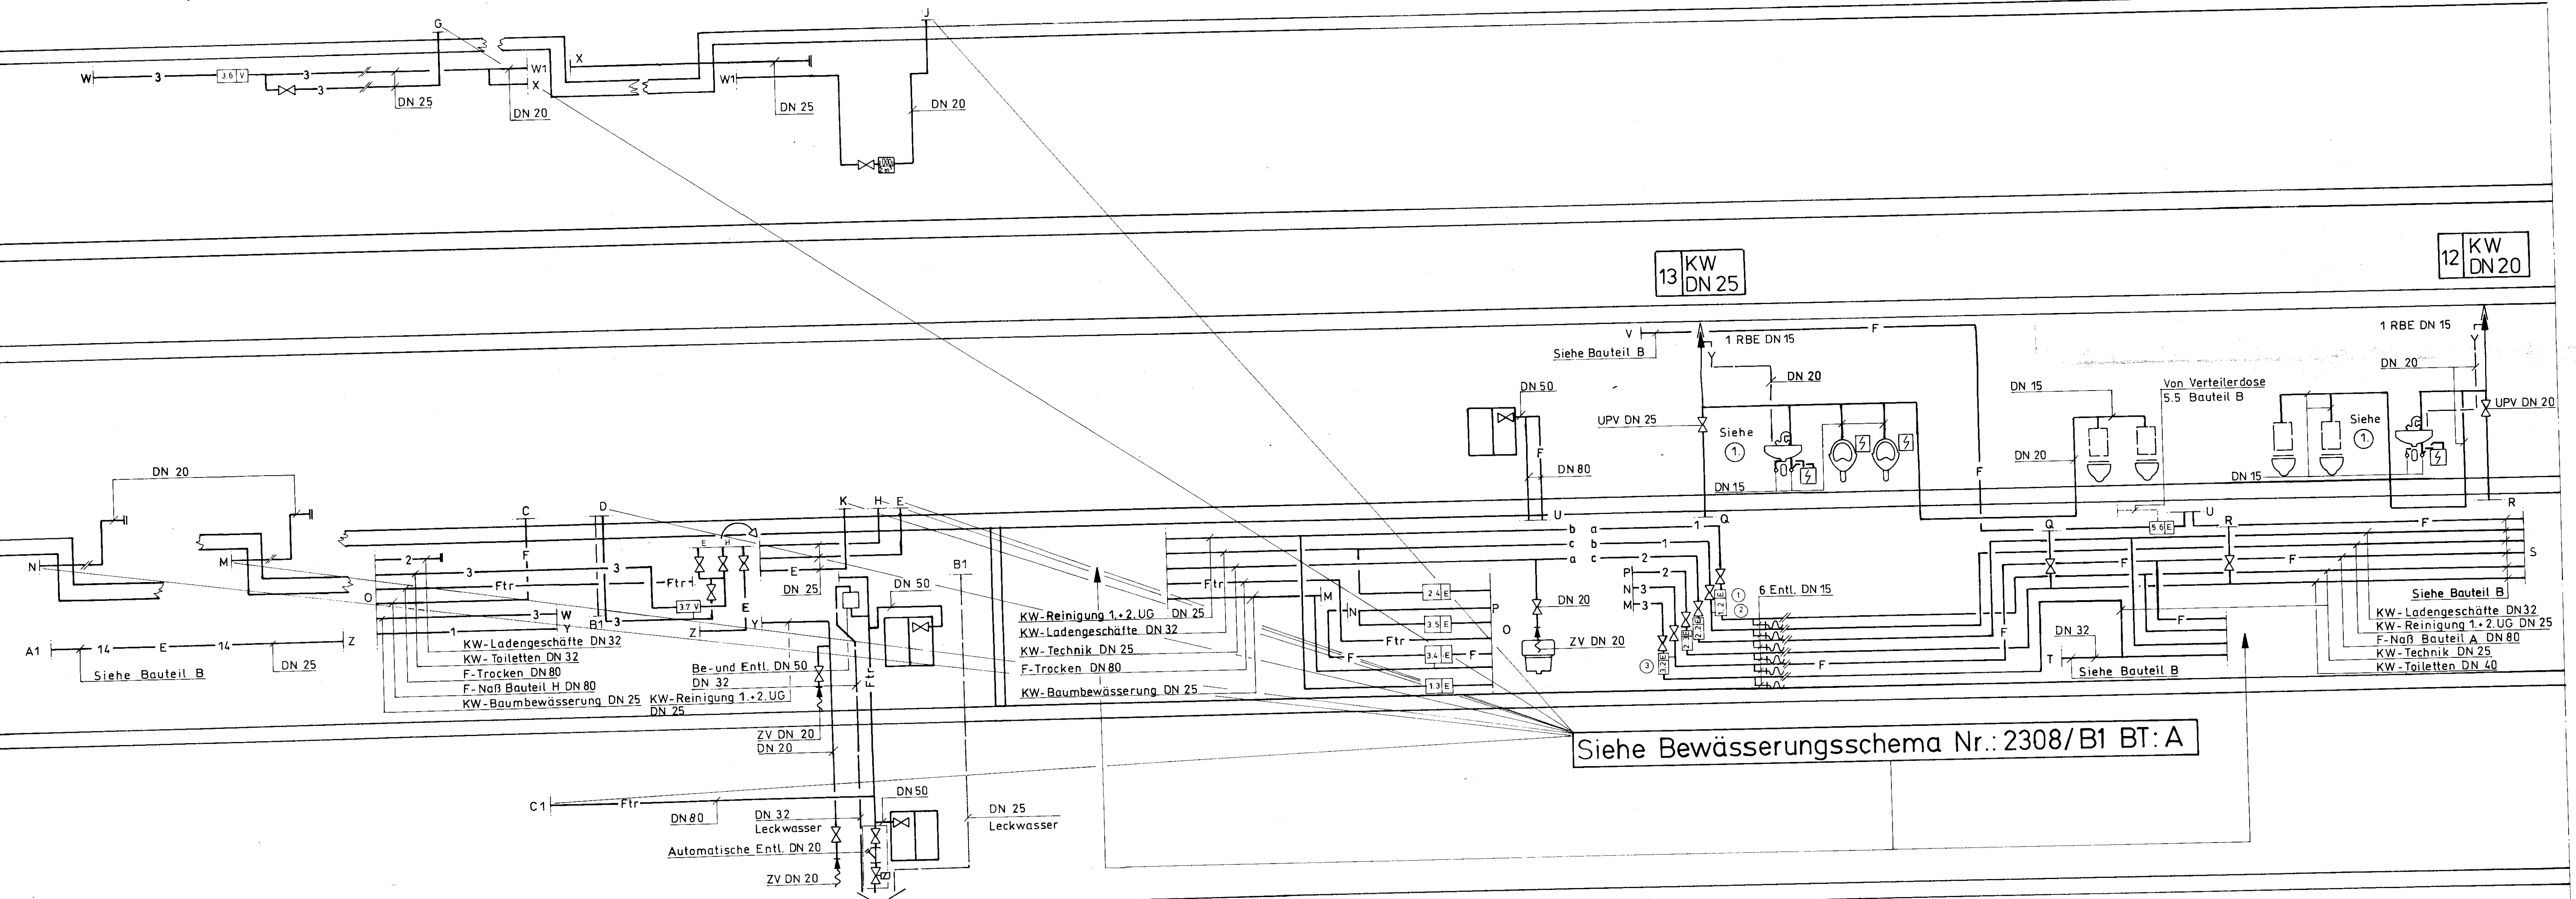

BESTANDSPLAN

Index	Datum	Änderung	Name		
KÄMPF & CO GmbH+CO KG			Heizung-Lüftung-Sanitär Große Seestraße 32-34 Frankfurt/M. Tel. 069/77 05 46		
Bauvorhaben <u>N.K.B., Bauteile A</u>					
Anlage Strangschemata Bewässerung					
	Datum	Name	Auflr.Nr.	Zeichn.Nr.	Maßstab
Gezeichnet	27.08.90	K. Oet	2308	B 2	1:1
Geprüft	27.08.90	