


# Bauteil A

EG

1.UG


2.UG

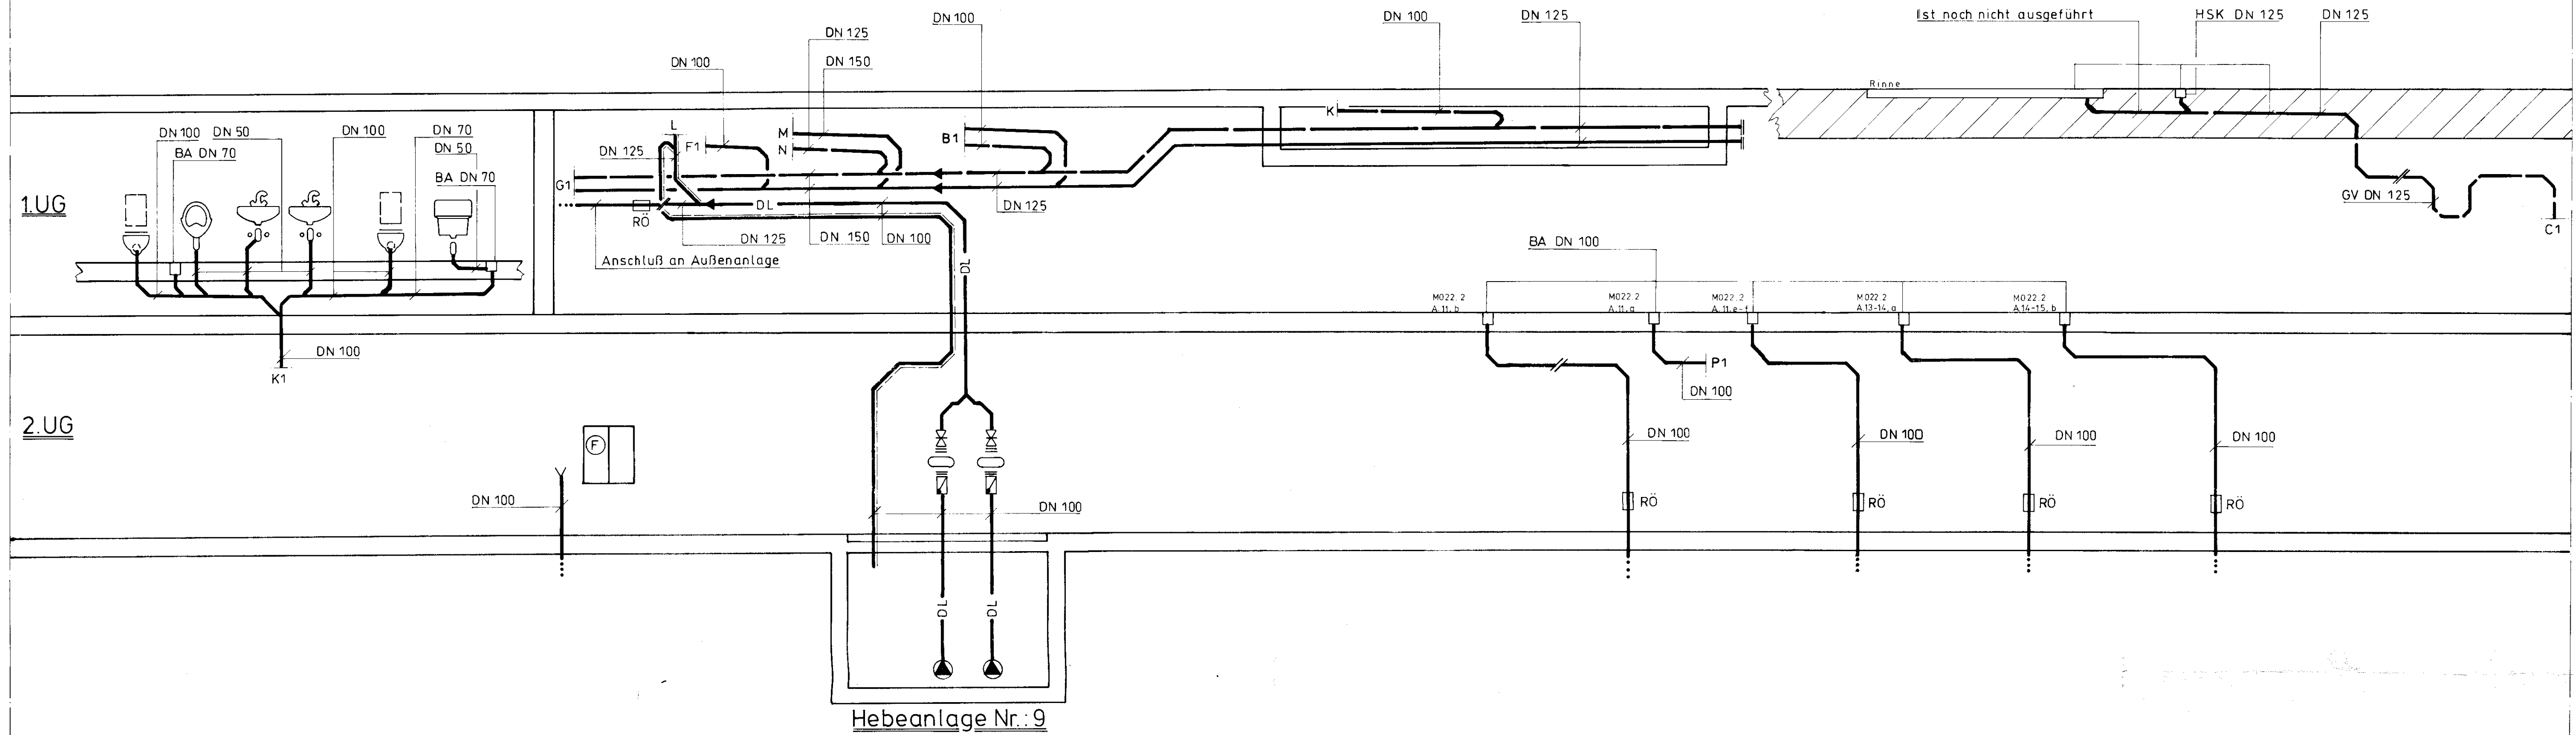

EG

1.UG

2.UG

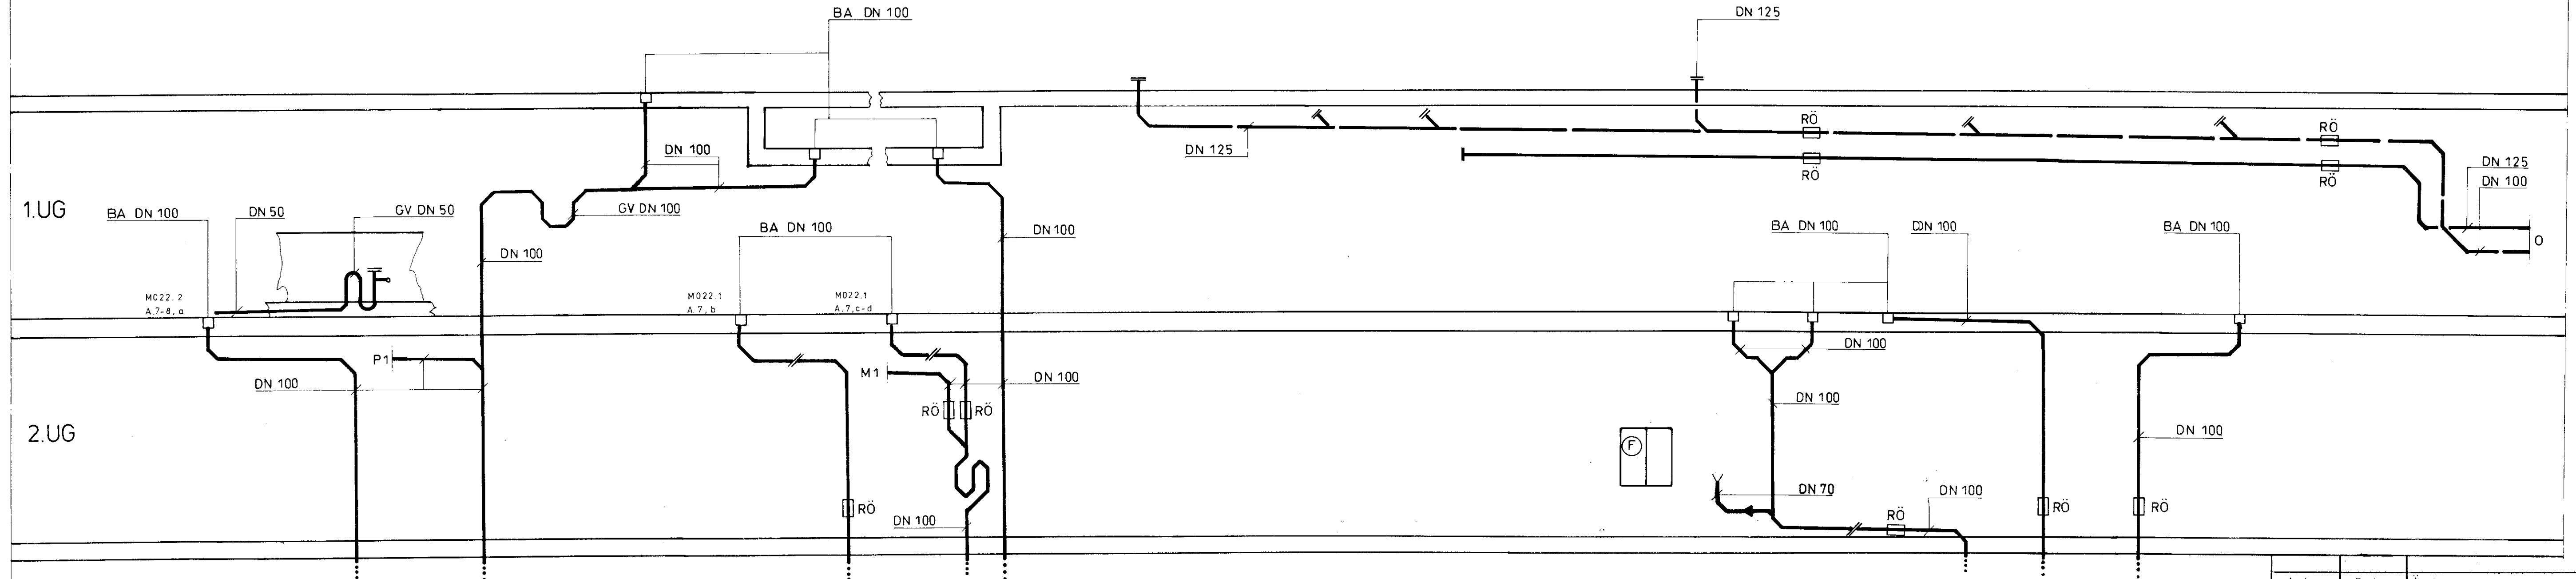

BESTANDSPLAN

Index	Datum	Änderung	Name
			KÄMPF & CO
			GmbH+CO KG
			Heizung-Lüftung-Sanitär
			Große Seestraße 32-34
			Frankfurt/M Tel. 069/77 05 46
Bauvorhaben			
N.K.B., Bauteil A			
Anlage			
Strangschema Entwässerung			
	Datum	Name	Auftr.Nr.
Gezeichnet	26.09.90		2308
Geprüft	26.09.90		E3
			Maßstab
			1/1