


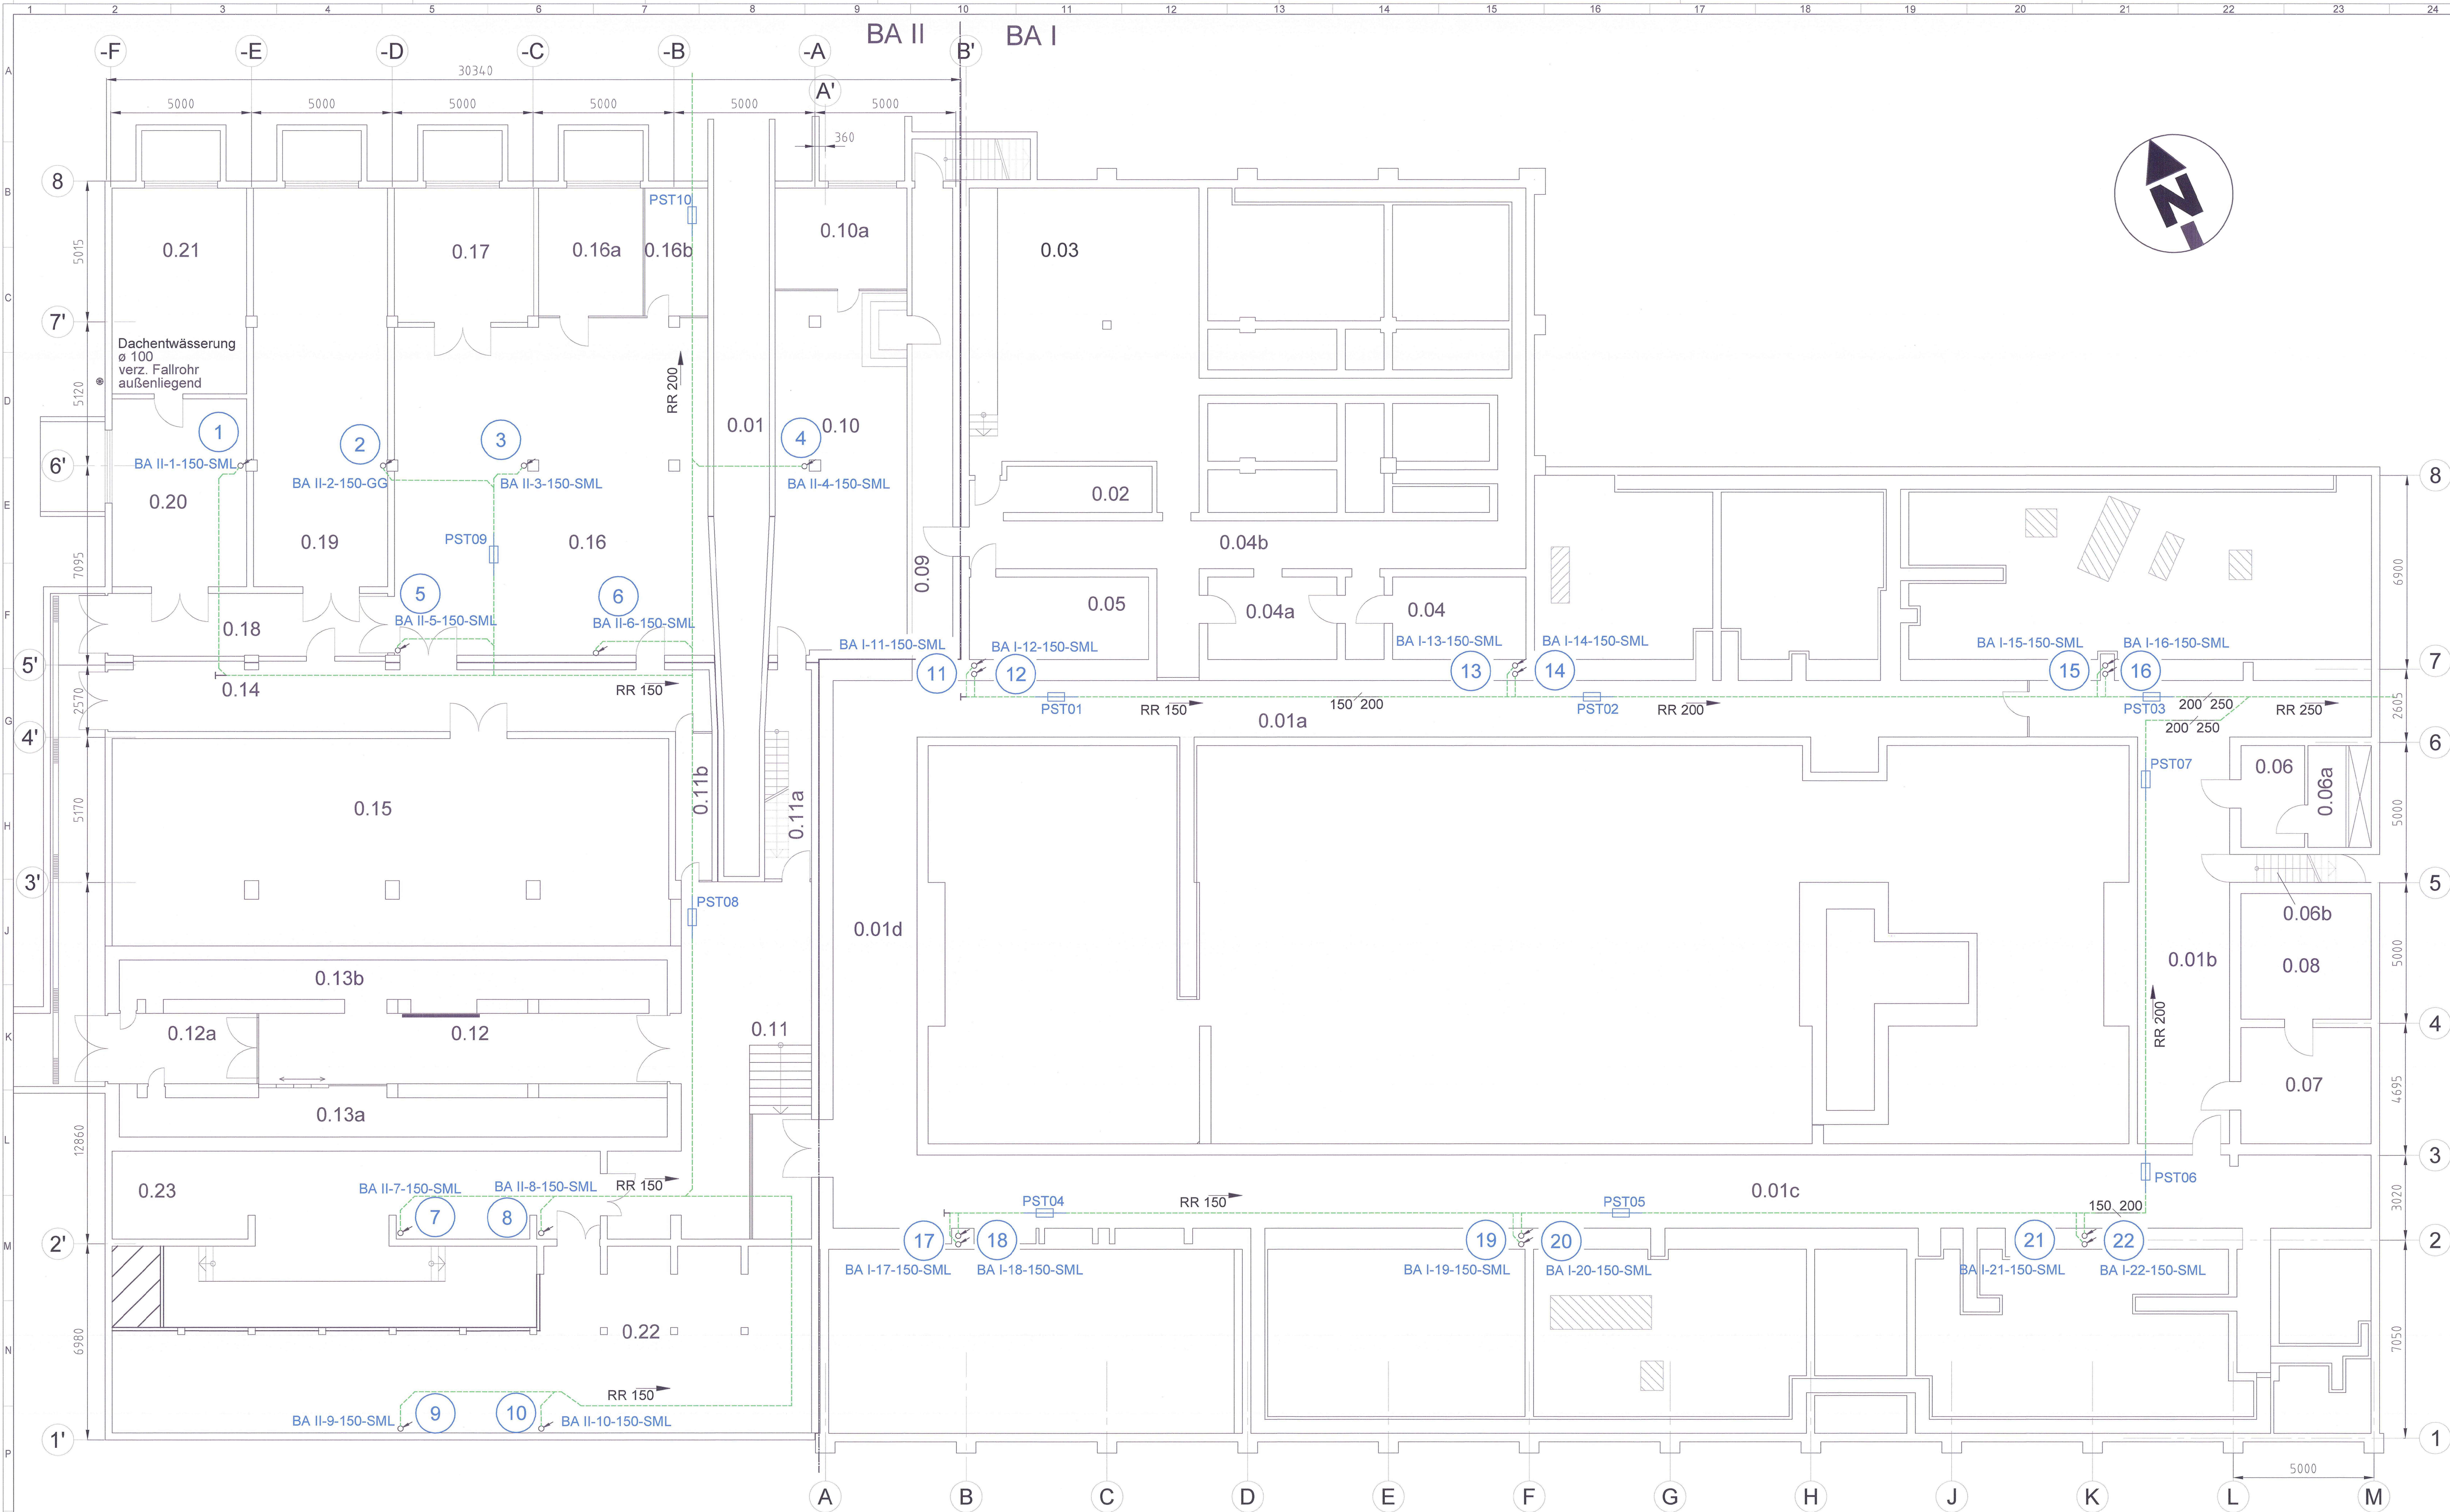

BA I-17-150-GG
Kennzeichen für Rohrwerkstoff
Nennweite
Nummer der Rohrleitung
Bauabschnitt

- Regenwasserrohr
- Dachablauf
- Falleitung von oben kommend
- Strang-Nr.
- Nennweitenänderung
- Rohrendverschluss
- Regenwasserrohr Richtungsverlauf - NW
- Putzstück (PST)

Rev.	04.03.2022	Neuerstellung	TPK / BBOE	TTG	TRH
Datum	Änderung	OE / Name erstellt	OE / Unterschrift geprüft	OE / Unterschrift freigegeben	
Betriebszeit	HZ	Unterliegengesehörigkeit	Bau	701	E
Entstanden aus:	07010000.001 / 07010000.001	Ersatz für:	Zeichnungs-Nr.		
KTE		Bestandsplan Regenwasser			
KTE		BA I + BA II			
KTE		Kellergeschoss			
KTE		Projekt / Sachbearbeiter / UA			
KTE		ZWW / 6430 / YJ			
KTE		Z 008.079.8			
KTE		Blatt 1 von 1			
KTE		Format A0			
KTE		Maßstab 1:75			