


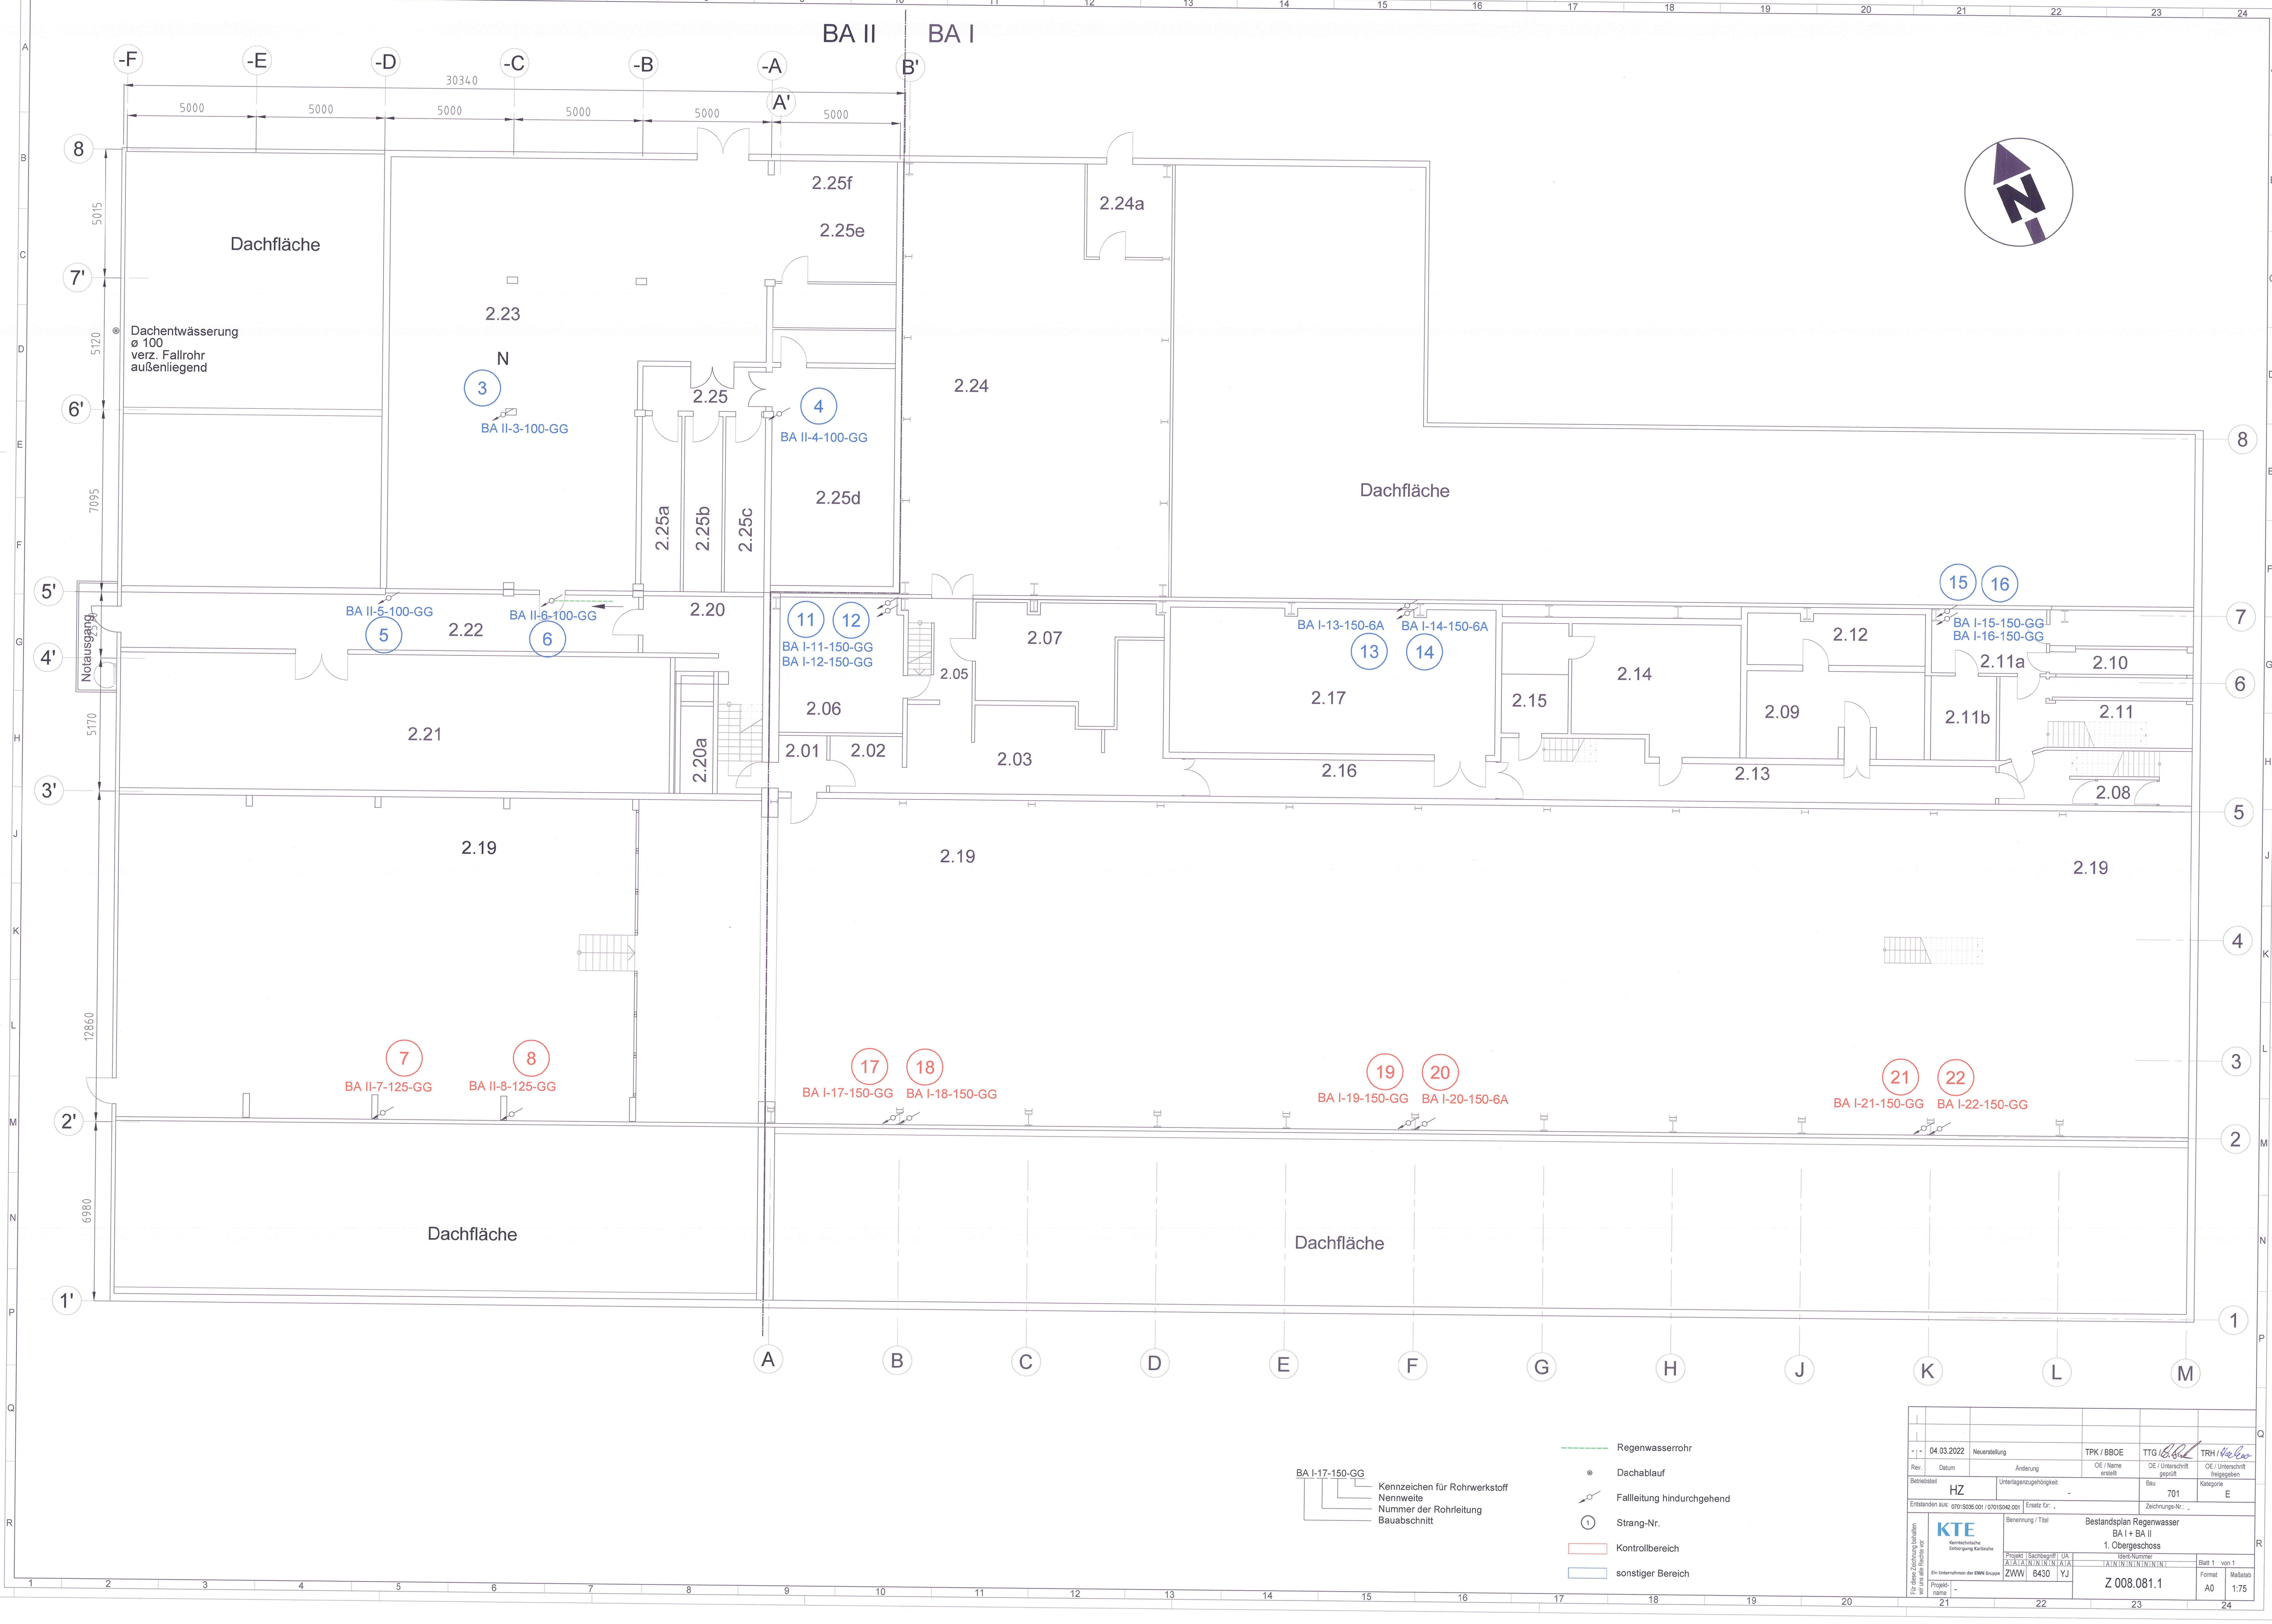

BA I-17-150-GG
Kennzeichen für Rohrwerkstoff
Nennweite
Nummer der Rohrleitung

- Regenwasserrohr
- Dachablauf
- Falleitung hindurchgehend
- Strang-Nr.
- Kontrollbereich
- sonstiger Bereich

Rev.	04.03.2022	Neuerstellung	TPK / BBOE	TTG / BBOE	TRH / BBOE
Datum		Änderung	GE / Name	GE / Unterschrift	GE / Unterschrift
Betriebszeit	HZ	Unterlegenzugehörigkeit	Beu	701	Kategorie
Erstellt am	070715042.001	Erstellt für			Zeichnungs-Nr.
Benennung / Titel	Bestandsplan Regenwasser BA I + BA II 1. Obergeschoss				
Projekt / Sachgebiet	UA	Projekt / Sachgebiet	UA	Blatt 1	von 1
Projekt / Nummer	ZWW 6430	Projekt / Nummer	YJ	Format	Maßstab
Projekt / Material		Projekt / Material		A0	1:75
		Z 008.081.1			