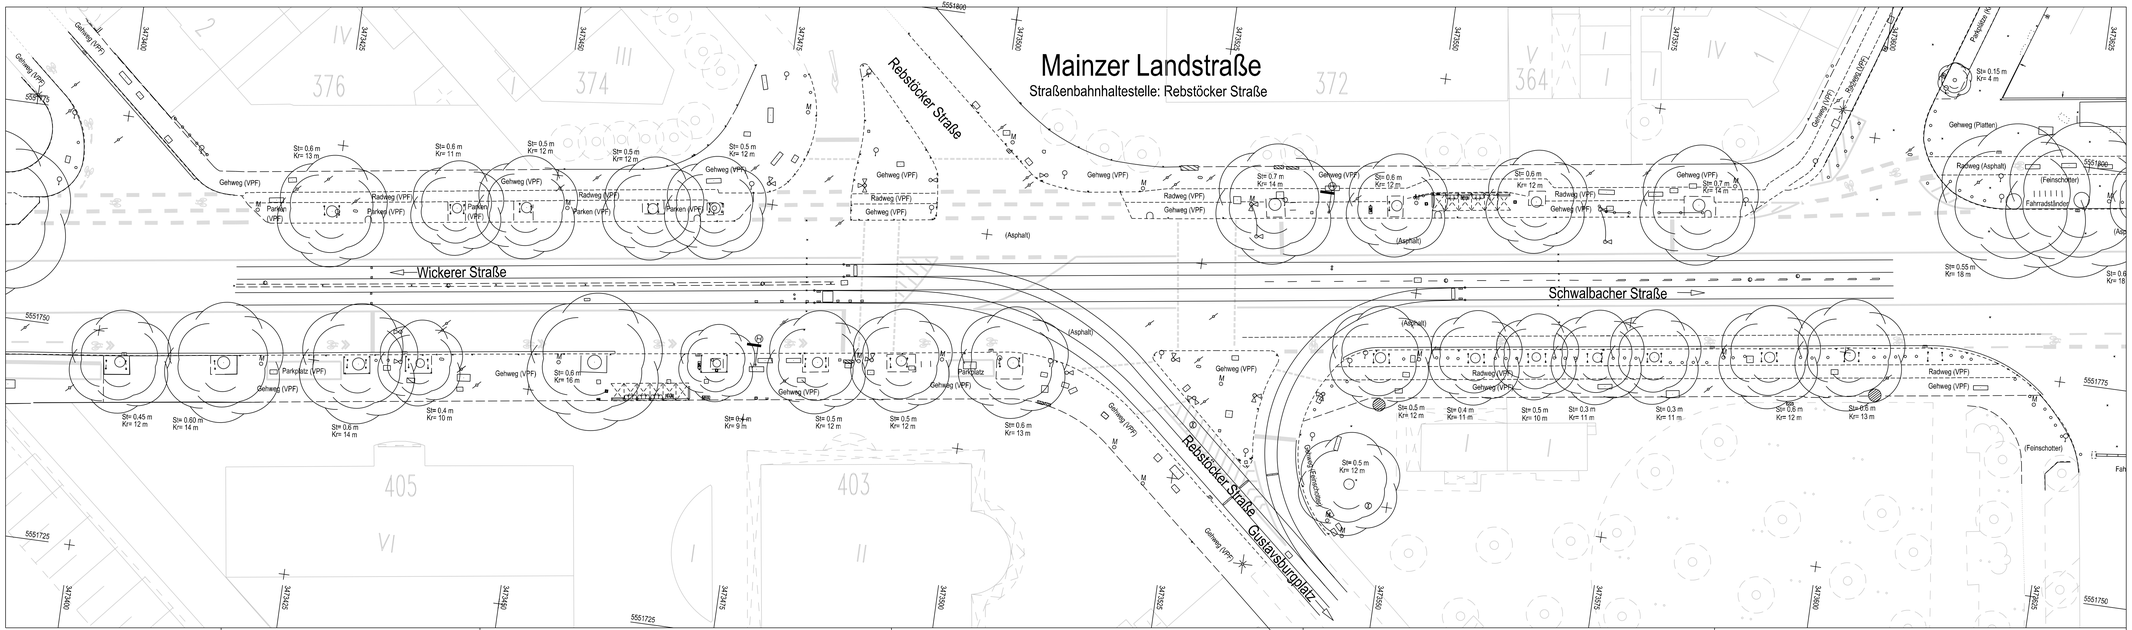

Kartengrundlage: © Stadtvermessungsamt Frankfurt am Main
Die eingetragenen Höhen beziehen sich auf N.N., Neues System.
Der Bestandsplan bezieht sich auf den Lagestatus 100.

VerkehrsGesellschaft
Frankfurt am Main mbH
Haltestellen und Gebäude
Kurt-Schumacher-Str. 8
60311 Frankfurt am Main

VGF

Planersteller

Haltestelle: 0106 Rebstöcker Straße

-

Planbezeichnung	Haltestellennummer	Haltestellenbez.	Gewerk
Bestandsplan	1.1, 2.1	REST	TOP

Bezeichnung		Datum	Name	Anlage	-
Lageplan	bearb.	06.22		Blattnr.	1
	geprüft	-	-	Maßstab	1:250
	genehm.	-	-	Projekt	-
Plannummer				Index	
REST-1016_1-2-_0_HPB_001lp__0250.dgn				-	