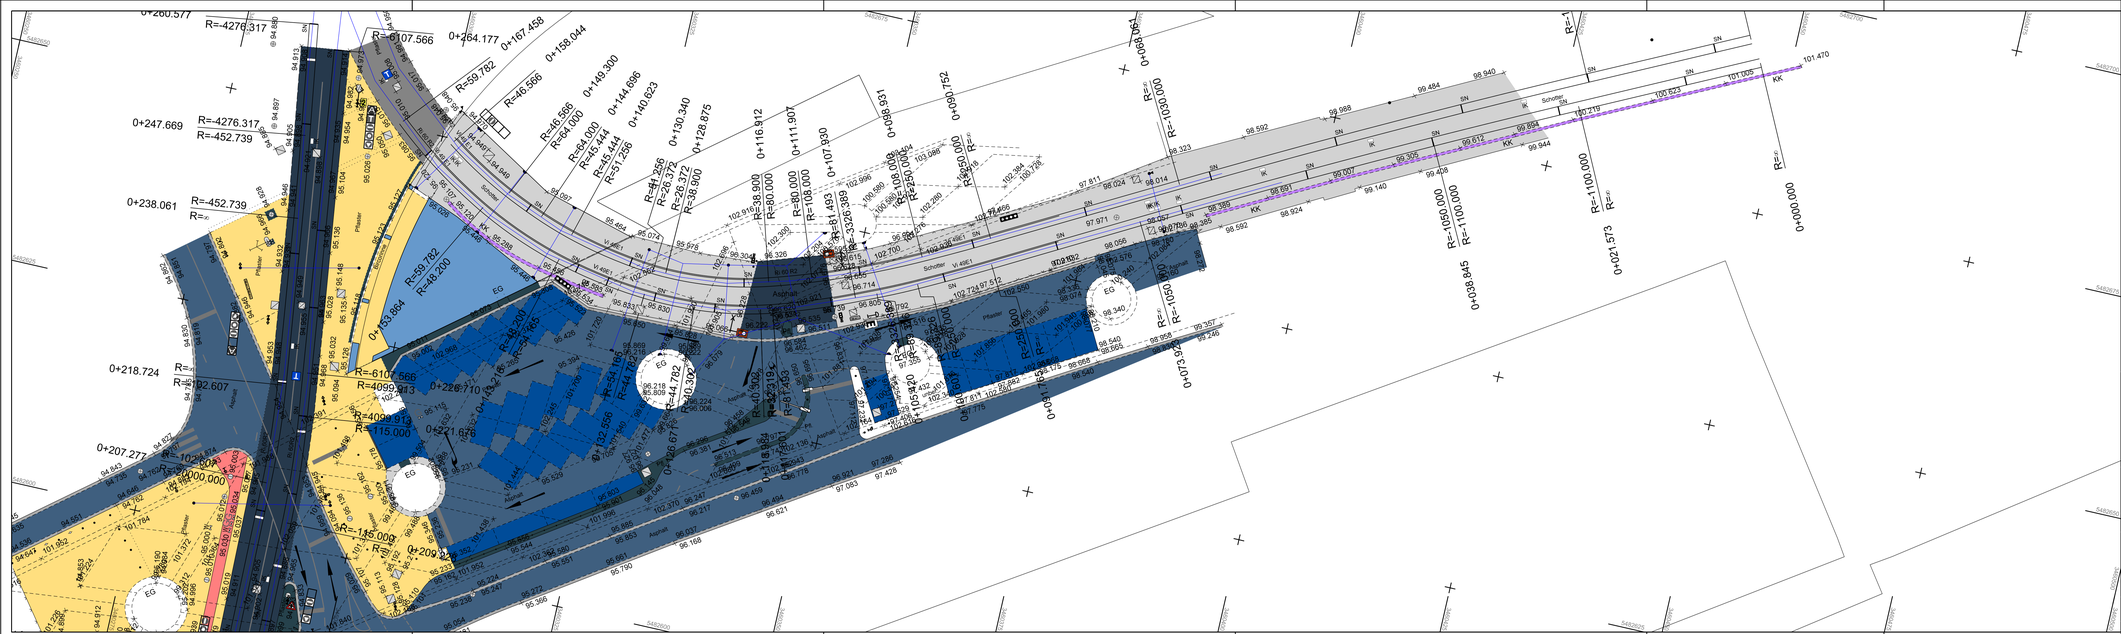

Rahmen entspricht nicht der Vorgabe von RNV

rnv

Mannheim, den

68165 Mannheim
Möhlstraße 27
Tel. 0621/465-0

Anlage:
Blätter: 21 Blatt: 12
Plan-Nr.: 3-003-0001-221

	Datum	Name
bearb.		
gepr.		

Bearbeitet im Auftrag der Rhein-Neckar-Verkehr-GmbH

IBKa Ingenieurbüro Karle GmbH
Vermessung, Straßen- u. Gleisplanung, Bauleitung, GIS, Photogrammetrie

Ludwigshafen, den

INGENIEURBÜRO Karle GmbH
Lagerhausstr. 24
67061 Ludwigshafen
Tel.: 0621 / 5 98 29-0 Fax: -49
E-Mail: info@ibka.de

	Datum	Name
bearb.	07/2019	Bender
gez.	09/2019	Disterhoft
gepr.	10/2019	Reiß

Maßstab:
1:250

Größe x,xx qm

Bestandsplan
LU Bezirk 001 Innenstadt LU
Auffahrt Konrad-Adenauer-Brücke
1-S-0001
von Bkm 0+001 bis Bkm 0+302

Ersatz für:	Zustand:	Ausgabe von:	Ursprung: