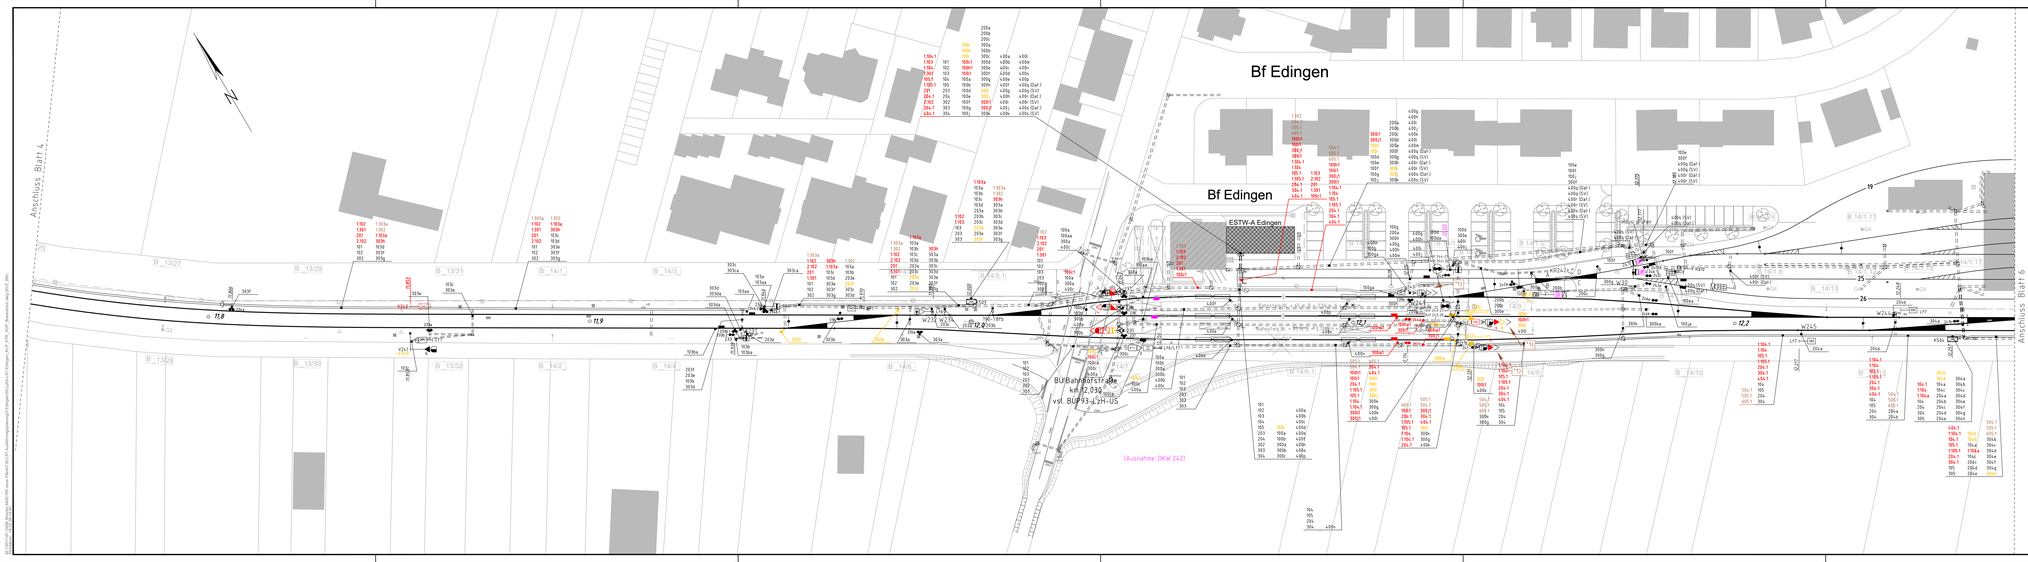

Farblegende:

- Neubau
- Rückbau
- Bestand
- Bestandsplankorrektur
- Brauneintrage nach Gleichstellung

*1) nachträgliche Festlegung RNV: Zs1 statt ZsT

Gesperre
Achszähler
Fahrsperre
Lichtsperrsignal (Ls) hohe Bauform Sh1, Sh0
Kennlicht
KS Hauptsignal (Ks1, Sh1, Hp0) mit Ersatzsignal (Zs1)
KS Mehrabschnittssignal (Ks1, Ks2, Hp0) mit Vorsichtssignal (Zs3), Sh<wert>- und wärtebedient
KS Vorsignal (Ks1, Ks2)
Zs6, Fahrt n Gegengleis
Zs3, Geschwindigkeitsanzeiger, elektrisch
Zs3, Geschwindigkeitsanzeiger, Formsignal
Zs3v, Geschwindigkeitsvoranzeiger
Rx10 Rangertafel
Zusatztafel (verkürzter Vorsignalabstand)
Vorsignaltafel (Ne2) in verkürzten Bremsvegabstand
L- Tastenfelder
R- Tastenfelder

Die Übereinstimmung mit dem zur Bauausführung genehmigten Exemplar wird bestätigt.
Köln, den 03. Sep. 2025
OBERMEYER Infrastruktur
Bearbeitet i.V. Schmidt-Girod

Nr.	Änderungen bzw. Ergänzungen	Datum	Name
2.5	Brauneinträge gemäß Festlegungen vom 11.02.2026	19.02.2026	Schmidt-Girod, OBM
2.4	Betriebsstabilisierung Strecke 9402 / Einarbeitung 3. Prüfanmerkungen Ipw	23.06.2025	Schmidt-Girod, OBM
2.3	Betriebsstabilisierung Strecke 9402 / Einarbeitung 2. Prüfanmerkungen Ipw	26.03.2025	Schmidt-Girod
2.2	Betriebsstabilisierung Strecke 9402 / Einarbeitung 1. Prüfanmerkungen Ipw	13.12.2024	Schmidt-Girod
2.1	Betriebsstabilisierung Strecke 9402	15.03.2024	Schmidt-Girod
1	Inbetriebnahmezustand	25.02.2011	IVV

MV Mannheimer Verkehrs GmbH
Mannheim, den .....
Möhlstraße 27
68165 Mannheim
Tel. 0621/465-0

rnv
Rhein-Neckar-Verkehr GmbH
Möhlstraße 27
68165 Mannheim
Tel. 0621/465-0
Mannheim, den .....

Anlage: 1
Blätter: 8 Blatt: 5
Plan-Nr.: RNV.MA-HDED11/15

	Datum	Name
bearb.		
gepr.		

Bearbeitet im Auftrag der Rhein-Neckar-Verkehr GmbH
OBERMEYER Infrastruktur
Quatermarkt 5
50667 Köln
Tel. 0221/20904-0
Köln , den .....

	Datum	Name
bearb.	15.03.24	Schmidt-G.
gepr.	15.03.24	Harzendorf
genr.	27.08.25	Klickermann

Maßstab: 1:500
Größe: 1350 x 297

RNV-Strecke 9402 Mannheim - Heidelberg
Ausführungsplanung
Kabellageplan
ESTW-A Edingen
km 11,780 - km 12,265

Ersetzt für: | Zustand: | Ausgabe vom: | Ursprung:

M:\19511161 OVB Strecke 9402\700 neue Pläne\730 LST Ausführungsplanung\3 Edingen\02-Lphß-LST-Edingen_KLP_KTR_KGP_Braunstrich.dwg