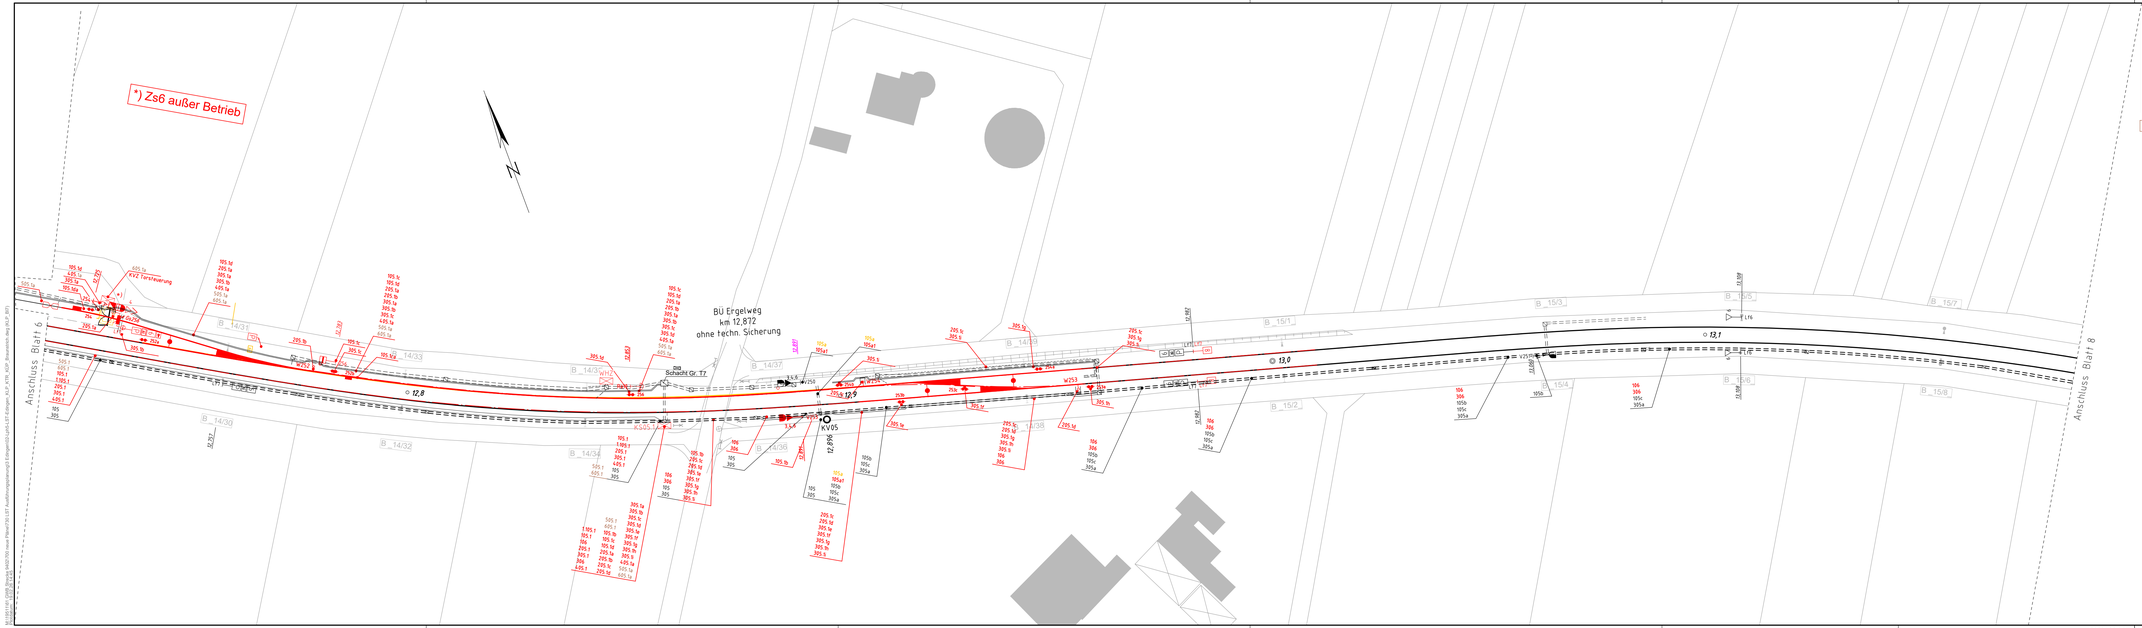

Farblegende:

- Neubau
- Rückbau
- Bestand
- Bestandsplankorrektur
- Brauneinträge nach Gleichstellung

*1) nachträgliche Festlegung RNV: Zs1 statt Zs7

- Gleissperre
- Achszähler
- Fahrsperre
- Lichtsperrsignal (Ls) hohe Bauform Sh1, Sh0
- Kennlicht
- KS-Hauptsignal (Ks1, Sh1, Hp0) mit Ersatzsignal (Zs1)
- KS Mehrabschnittssignal. (Ks1, Ks2, Hp0) mit Vorsichtsignal (Zs1), stellwerk- und wärterbedient
- KS Vorsignal (Ks1, Ks2)
- Zs6, Fahrt in Gegengleis
- Zs3, Geschwindigkeitsanzeiger, elektrisch
- Zs3, Geschwindigkeitsanzeiger, Formsignal
- Zs3v, Geschwindigkeitsvoranzeiger
- Ra10 Rangertafel
- Zusatzlicht (verkürzter Vorsignalabstand)
- Vorsignaltafel (Ne2) in verkürztem Bremswegabstand
- L- Tastenfeider
- 9- Tastenfeider

Die Übereinstimmung mit dem zur Bauausführung genehmigten Exemplar wird bestätigt.

Köln, den 03. Sep. 2025

OBERMEYER Infrastruktur

Bearbeitet i.V.: Schmidt-Girod

Nr.	Änderungen bzw. Ergänzungen	Datum	Name
2.5	Brauneinträge gemäß Festlegungen vom 11.02.2026	19.02.2026	Schmidt-Girod, Olnf
2.4	Betriebsstabilisierung Strecke 9402 / Einarbeitung 3. Prüfanmerkungen ipw	23.06.2025	Schmidt-Girod, Olnf
2.3	Betriebsstabilisierung Strecke 9402 / Einarbeitung 2. Prüfanmerkungen ipw	26.03.2025	Schmidt-Girod
2.2	Betriebsstabilisierung Strecke 9402 / Einarbeitung 1. Prüfanmerkungen ipw	13.12.2024	Schmidt-Girod
2.1	Betriebsstabilisierung Strecke 9402	15.03.2024	Schmidt-Girod
1	Inbetriebnahmezustand	25.02.2011	IVV

MVV Mannheimer Verkehr GmbH
Mannheim, den .....

Mohlstraße 27
68165 Mannheim
Tel. 0621/465-0

rnv
Mannheim, den .....

Rhein-Neckar-Verkehr GmbH
Mohlstraße 27
68165 Mannheim
Tel. 0621/465-0

Anlage: 1
Blätter: 8 Blatt: 7
Plan-Nr.: RNV.MA-HD/ED/11/15

	Datum	Name
bearb.		
gepr.		

Bearbeitet im Auftrag der Rhein-Neckar-Verkehr-GmbH

OBERMEYER Infrastruktur
Quatermarkt 5
50667 Köln
Tel. 0221/20904-0

Köln , den .....

	Datum	Name
bearb.	15.03.24	Schmidt-G.
gepr.	15.03.24	Harzendorf
gepr.	27.08.25	Klickermann

Maßstab: 1:500

Größe: 1188 x 297

RNV-Strecke 9402 Mannheim - Heidelberg

Entwurfsplanung

Kabellageplan

ESTW-A Edingen

km 12,745 - km 13,208

Ersatz für: | Zustand: | Ausgabe vom: | Ursprung:

Blatt 7 von 8

M:\19511\61 GWB Strecke 9402\700 neue Pläne\730 LST Ausführungsplanung\3 Edingen\02-Lph5-LST-Edingen_KLP_KTR_KÜP_Braunstrich.dwg