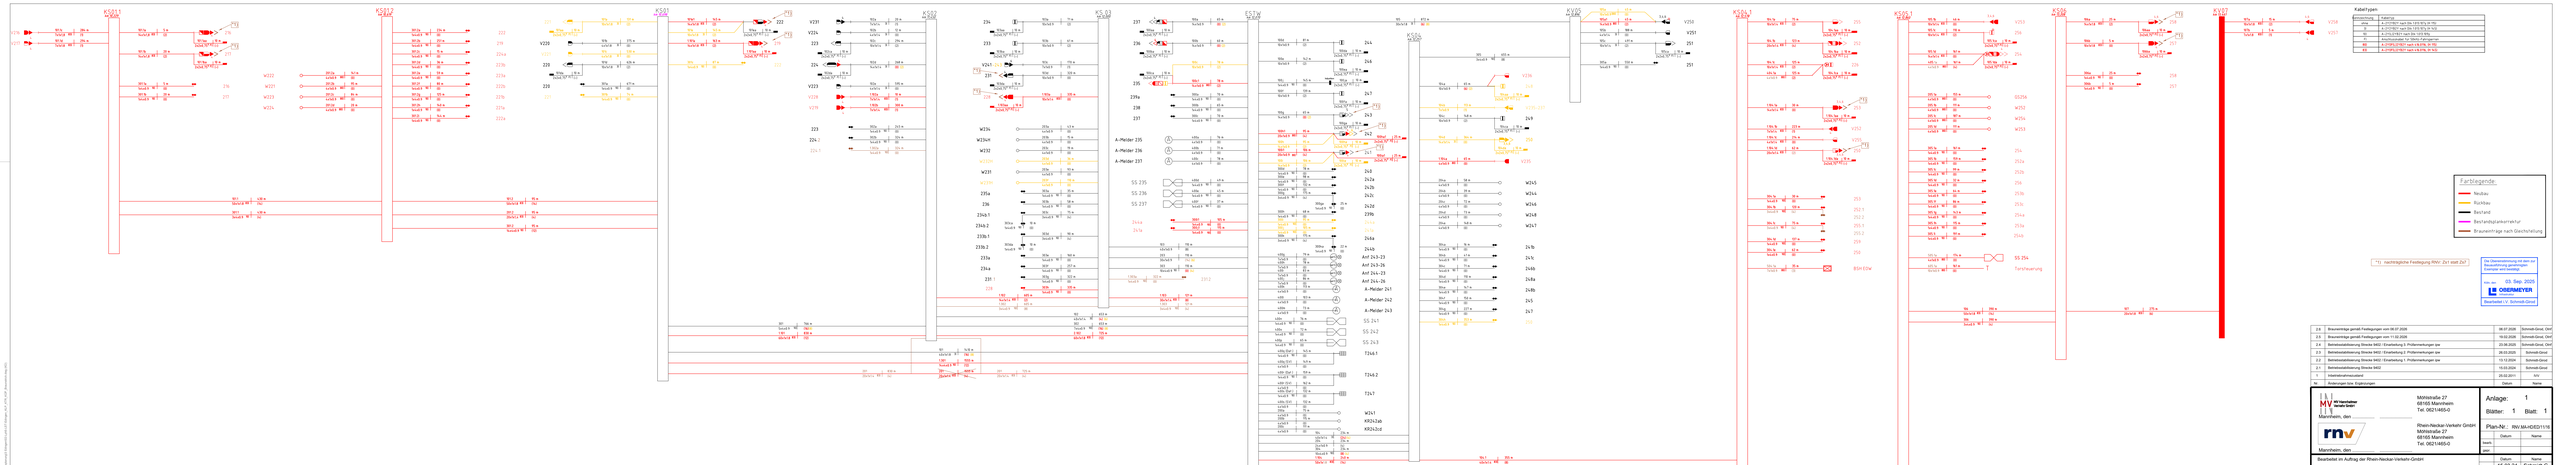

Kabeltypen

Bezeichnung	Kabelart
VHA	A-2YCY82Y nach DIN VDE 0819, 4x1 RH
X	A-2YCY82Y nach DIN VDE 0819, 4x1 RH, NOT
XL	A-2YCY82Y nach DIN, 1x5 RH
XM	A-2YCY82Y nach DIN VDE 0819, 2x1 RH
XO	A-2YCY82Y-O nach VDE 0819, 2x1 RH
XR	A-2YCY82Y-O nach VDE 0819, 2x1 RH, NOT

Farbtiegende:

- Neubau
- Rückbau
- Bestand
- Bestandsplanerrichtur
- Bauvertrags nach Gleichstellung

(*1) nachträgliche Festlegung RNV: Z41 statt Z47

Die Gleisdarstellung ist dort ist Bauabnhmung (provisorisch) Geleise und Weiche

Mannheim, den 03. Sep. 2025

OBERMEYER Infrastruktur

Bauleiter/ Tr. Schmidt-Groul

2.6	Bauvertrage gemäß Festlegungen vom 06.07.2026	06.07.2026	Schmidt-Groul, OHC
2.5	Bauvertrage gemäß Festlegungen vom 11.02.2026	16.02.2026	Schmidt-Groul, OHC
2.4	Betriebsbelastbarmachung Strecke 9402 / Erarbeitung 2. Prüfbemerkungen ipw	20.06.2025	Schmidt-Groul, OHC
2.3	Betriebsbelastbarmachung Strecke 9402 / Erarbeitung 2. Prüfbemerkungen ipw	28.03.2025	Schmidt-Groul
2.2	Betriebsbelastbarmachung Strecke 9402 / Erarbeitung 1. Prüfbemerkungen ipw	10.12.2024	Schmidt-Groul
2.1	Betriebsbelastbarmachung Strecke 9402	15.03.2024	Schmidt-Groul
1	Interbahnanschlüsse	20.02.2024	Ivrs
Nr.	Änderungen bzw. Ergänzungen	Datum	Name

MVV Verkehrsbetriebe Verkehr GmbH
Mannheim, den
Mühlauhafen 27
68165 Mannheim
Tel. 0621/460-0

rnv
Mannheim, den
Rhein-Neckar-Verkehr GmbH
Mühlauhafen 27
68165 Mannheim
Tel. 0621/460-0

Anlage: 1
Blätter: 1 Blatt: 1
Plan-Nr.: RNV.MA.HDED11/18

	Datum	Name
bearb.		
gepr.		

Beauftragt im Auftrag der Rhein-Neckar-Verkehr GmbH

OBERMEYER Infrastruktur
Qualiturm/1 5
50667 Köln
Tel. 0221/20904-0
Köln , den

gezeichnet	15.03.24	Schmidt-G
gepr.	15.03.24	Harzendorf
gepr.	27.08.25	Klockemann

Maßstab: 1:500
Größe: 1920 x 420

RNV-Strecke 9402 Mannheim - Heidelberg
Ausführungsplanung
Kabelübersichtsplan
ESTW-A Edingen

Freigabe für: Zustand: Ausgabe vom: Ordnerno.:

M:\1991161 GNS Strecke 9402\700 neue Planer\730 LST Ausführungsplanung\3 Edingen\03-Lph5.LST-Edingen_ACP_KTR_KOP_Braunlrich.dwg