
ANLAGE 17.2

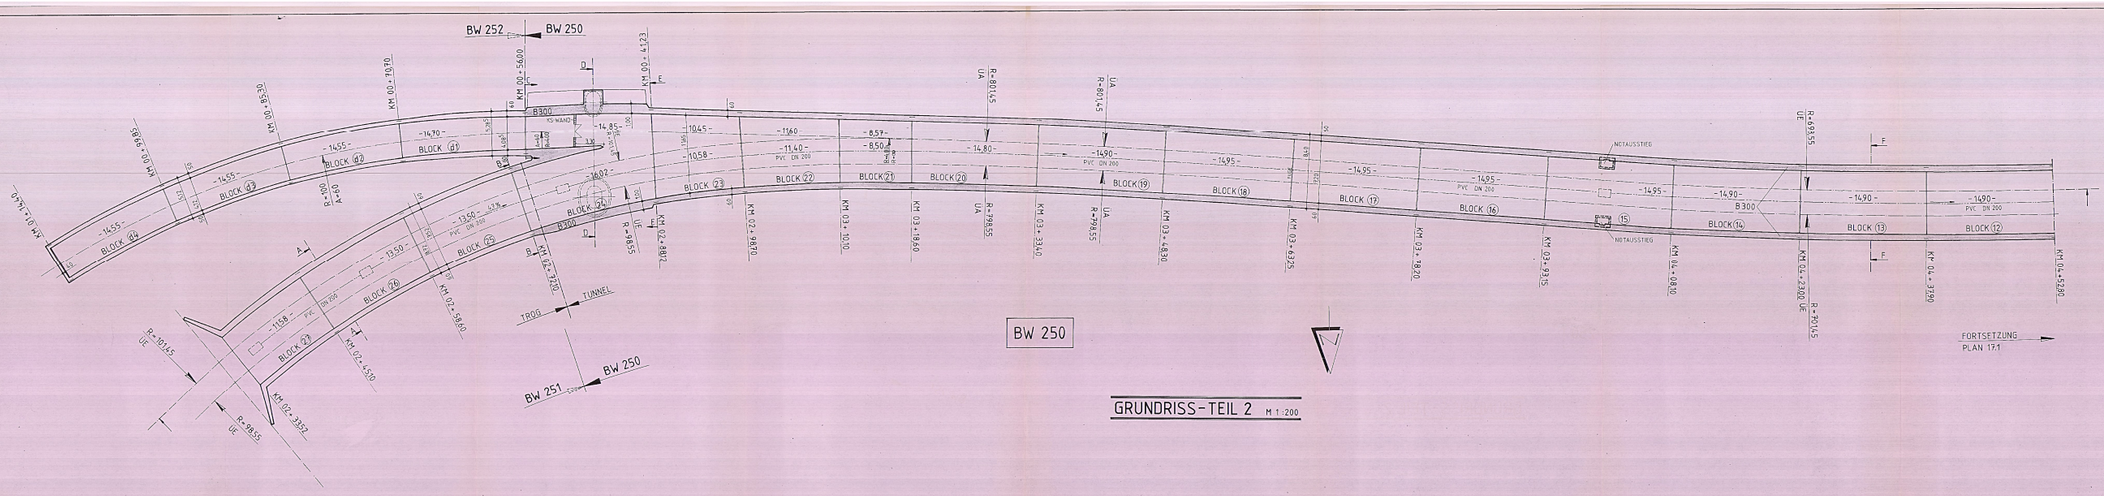

BW 250

GRUNDRISS-TEIL 2 M 1:200

INDEX	ÄNDERUNG	DATUM	ZEICHEN
		BEARB. 06.1988	BAUER
		GEZ.	MELZNER
		GEPR.	

INGENIEUR-GESELLSCHAFT MBH **KEMPA** MORKESTRASSE 30/1196 6700 LUDWIGSHAFEN/RH. TELEFON 0621/67809/1

LUDWIGSHAFEN, DEN 06.88 i.A. Bauer

STADT LUDWIGSHAFEN AM RHEIN
BAUDEZERNAT VI TIEFBAUAMT 66

BEIGEORDNETER | AMTSLEITER

-BW 250- STADTBAHN LINIE A
TUNNEL VON SÜDLICHER WEICHENHALLE BIS AUSFAHRTS-RAMPE KAISER-WILHELM-STRASSE


PROJ.-NR.
PLAN-NR. 17.2
M = 1:200
DATUM 06.1988
BL.-GR.

BESTANDSPLAN
GRUNDRISS TEIL 2

ABT.-LEITER | ENTWURF | ZEICHNUNG | 66 | 66

60 | 61 | 62 | 63 | 65 | 67

ANLAGE 17.4

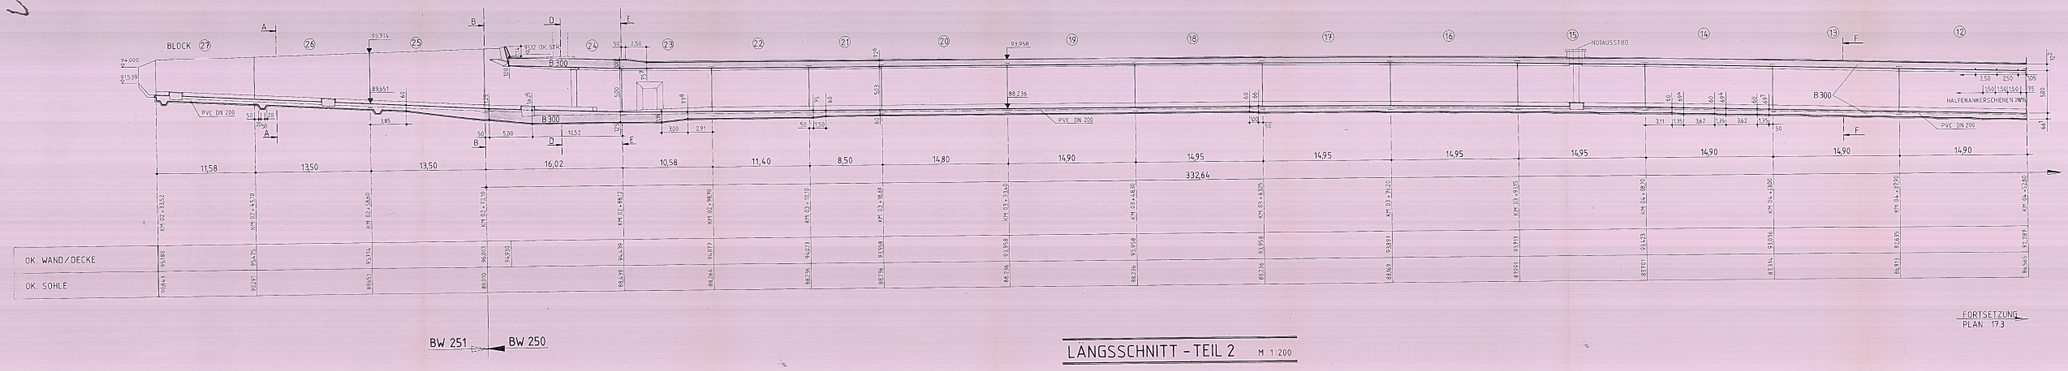

LANGSSCHNITT-TEIL 2 M 1:200

INDEX	ÄNDERUNG	DATUM	ZEICHEN
		BEARB. 06.1988	BAUER
		GEZ.	MELZNER
		GEPR.	

INGENIEUR-GESELLSCHAFT MBH **KEMPA** MORKESTRASSE 30/1196 6700 LUDWIGSHAFEN/RH. TELEFON 0621/67809/1

LUDWIGSHAFEN, DEN 06.1988 i.A. Bauer

STADT LUDWIGSHAFEN AM RHEIN
BAUDEZERNAT VI TIEFBAUAMT 66

BEIGEORDNETER | AMTSLEITER

-BW 250- STADTBAHN LINIE A
TUNNEL VON SÜDLICHER WEICHENHALLE BIS AUSFAHRTS-RAMPE KAISER-WILHELM-STRASSE

PROJ.-NR.
PLAN-NR. 17.4
M = 1:200
DATUM 06.1988
BL.-GR.

BESTANDSPLAN
LANGSSCHNITT TEIL 2

ABT.-LEITER | ENTWURF | ZEICHNUNG | 66 | 66

60 | 61 | 62 | 63 | 65 | 67