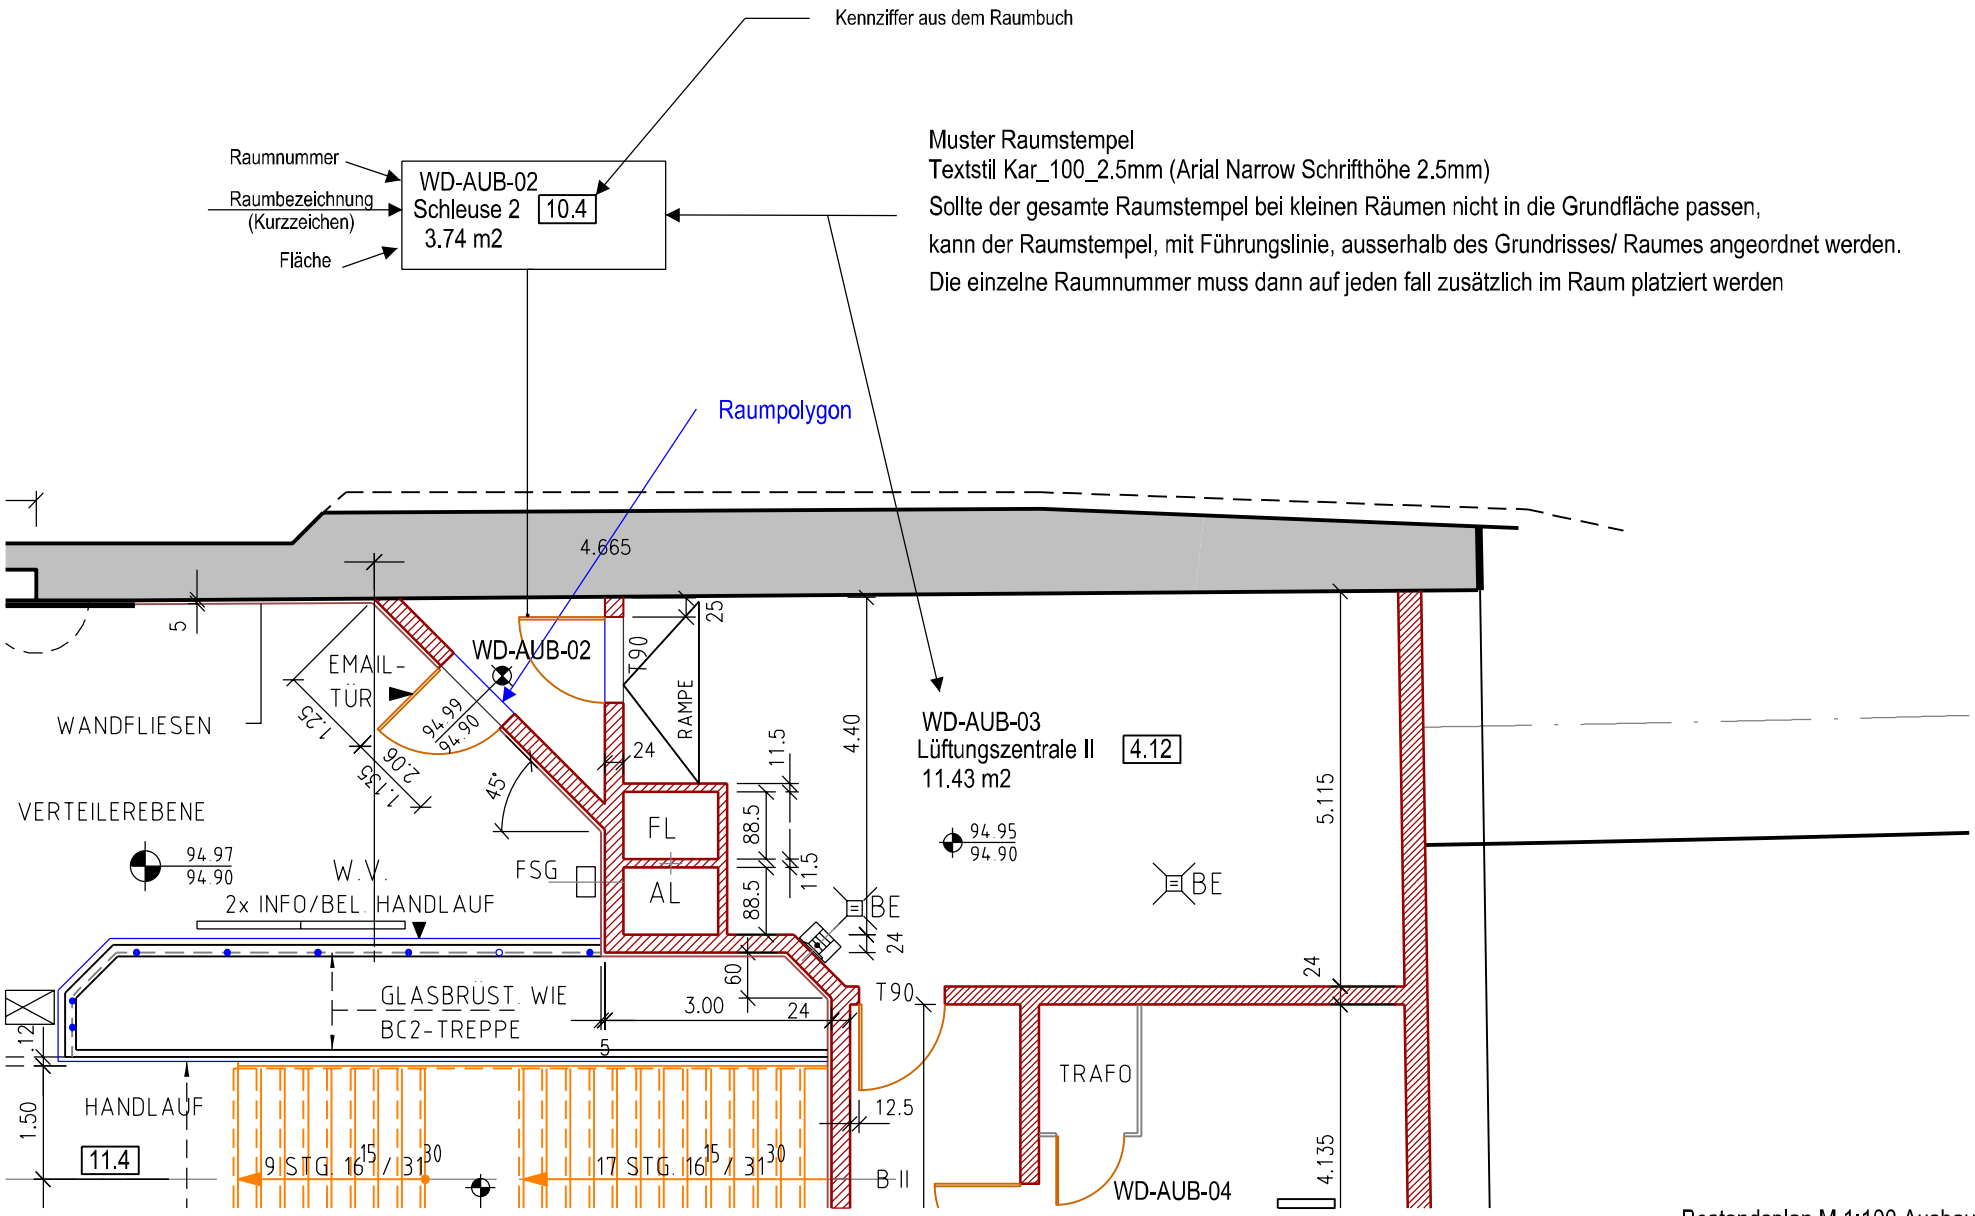

Bestandsplan M 1:100 Ausbau