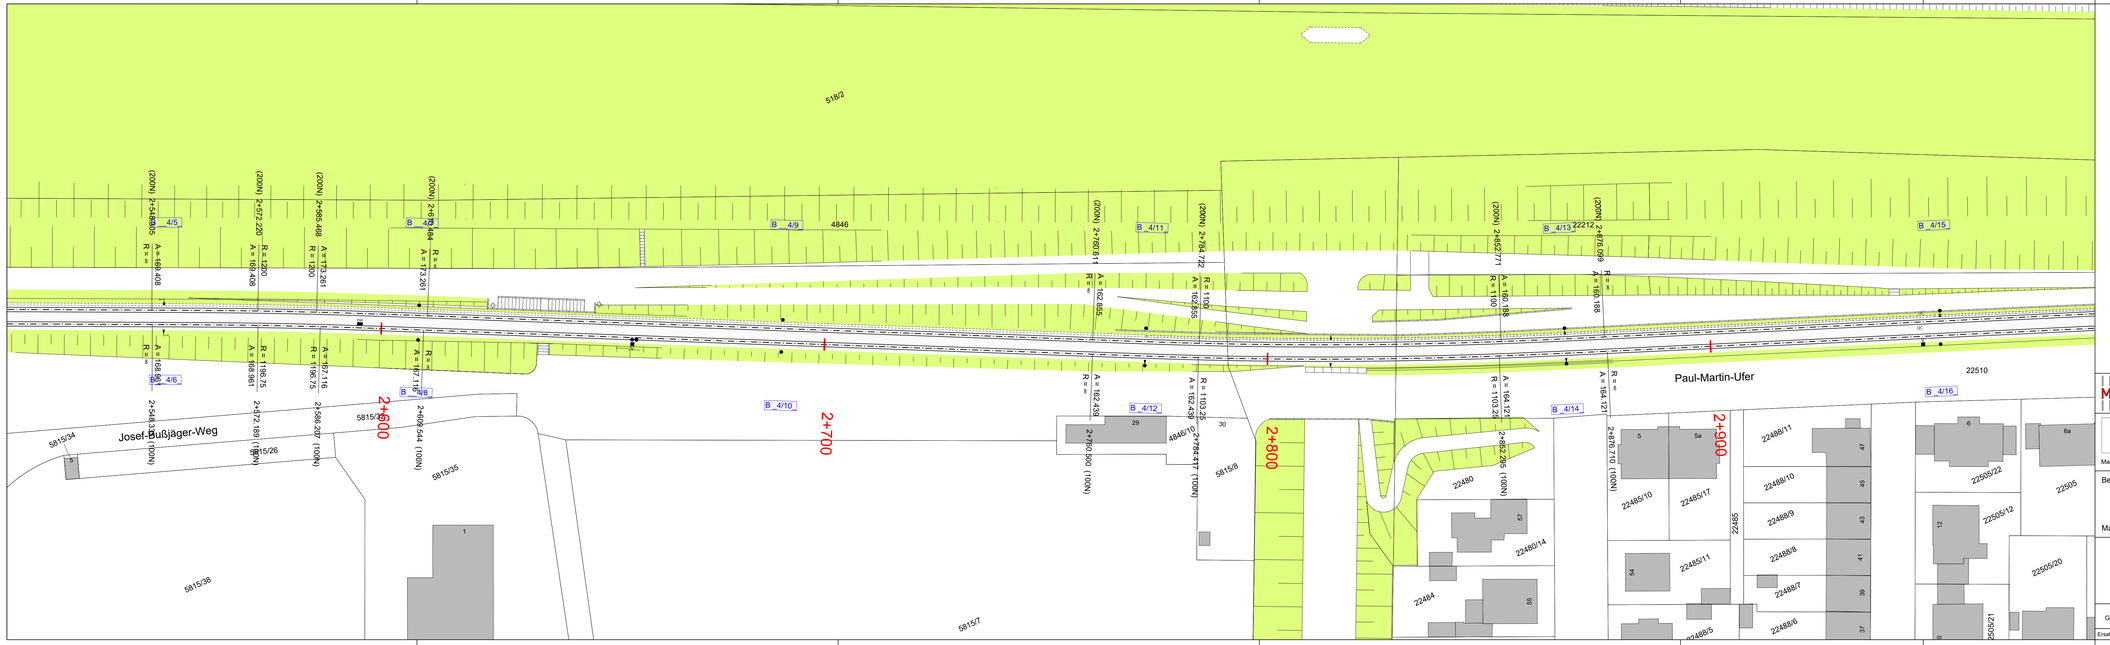

MV Mannheimer Verkehr GmbH
68165 Mannheim
Möhlstraße 27
Tel. 0621/465-0

rnv
68165 Mannheim
Möhlstraße 27
Tel. 0621/465-0

Mannheim, den

Bearbeitet im Auftrag der Rhein-Neckar-Verkehr-GmbH

Mannheim, den

Anlage: X

Blätter: 42 Blatt: 7

Plan-Nr.: 5-003-9402-007

	Datum	Name
bearb.	21.10.2021	Vitello
gepr.	21.10.2021	Brecht

	Datum	Name
bearb.	XXX	XX
gez.	XXX	XX
gepr.	XXX	XX

Maßstab:
1:500

Größe 0,35 qm

Bestandsplan Gleis
Mannheim-ESBO Bezirk B01 Seckenheim
DB-Unterführung Hans-Reschke-Ufer
5-S-9402
von Bkm 2+516 bis Bkm 2+987

Ersatz für: | Zustand: | Ausgabe von: | Ursprung: