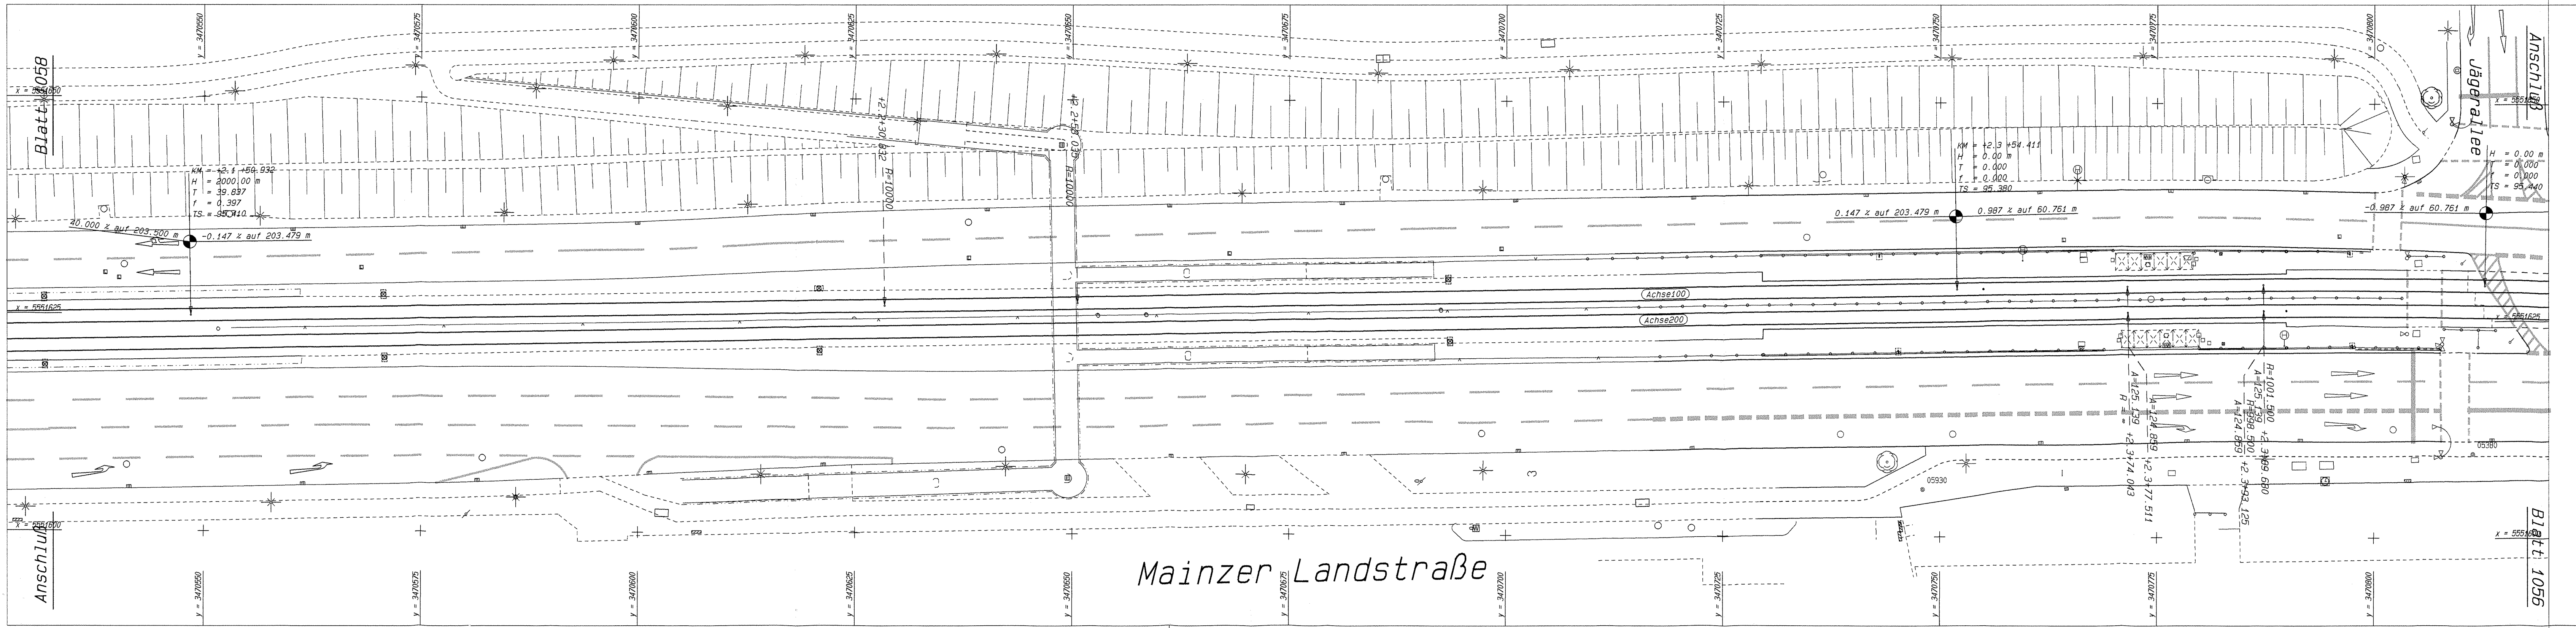
Anschluß
Jägerallee
Blatt 1056
Anschluß
Blatt 1058
Mainzer Landstraße
Achse100
Achse200
H = 0.00 m
T = 0.000
f = 0.000
TS = 95.440
-0.987 % auf 60.761 m
KM = +2.3 +54.411
H = 0.00 m
T = 0.000
f = 0.000
TS = 95.380
0.987 % auf 60.761 m
0.147 % auf 203.479 m
R=1001.500
A=125.139
R=998.500
A=124.859
+2.3+89.680
+2.3+93.125
A=124.859
A=125.139
R = ∞
+2.3+77.511
+2.3+74.043
+2.2+58.035
R=10000
+2.2+30.832
R=10000
KM = +2.1 +50.932
H = 2000.00 m
T = 39.837
f = 0.397
TS = 95.410
40.000 % auf 203.500 m
-0.147 % auf 203.479 m
x = 5551650
x = 5551625
x = 5551600
y = 3470550
y = 3470575
y = 3470600
y = 3470625
y = 3470650
y = 3470675
y = 3470700
y = 3470725
y = 3470750
y = 3470775
y = 3470800
05930
05380

Nr.	Art der Ergänzung	Datum	Zeichen

Stadtwerke

Planung und Vermessung

VerkehrsGesellschaft
Frankfurt am Main
VGF

Projekt
Mainzer Landstraße

Planbezeichnung Bestandsplan

Plan-Nr. 1057

Maßstab 1:250
Datum 05.10.2005
bearbeitet Ha
geprüft xx

Datei: /users/cad400/VGF/Plan/NT31/Bestandsplan/1057.bplan

geplottet am @datum@ durch @name@