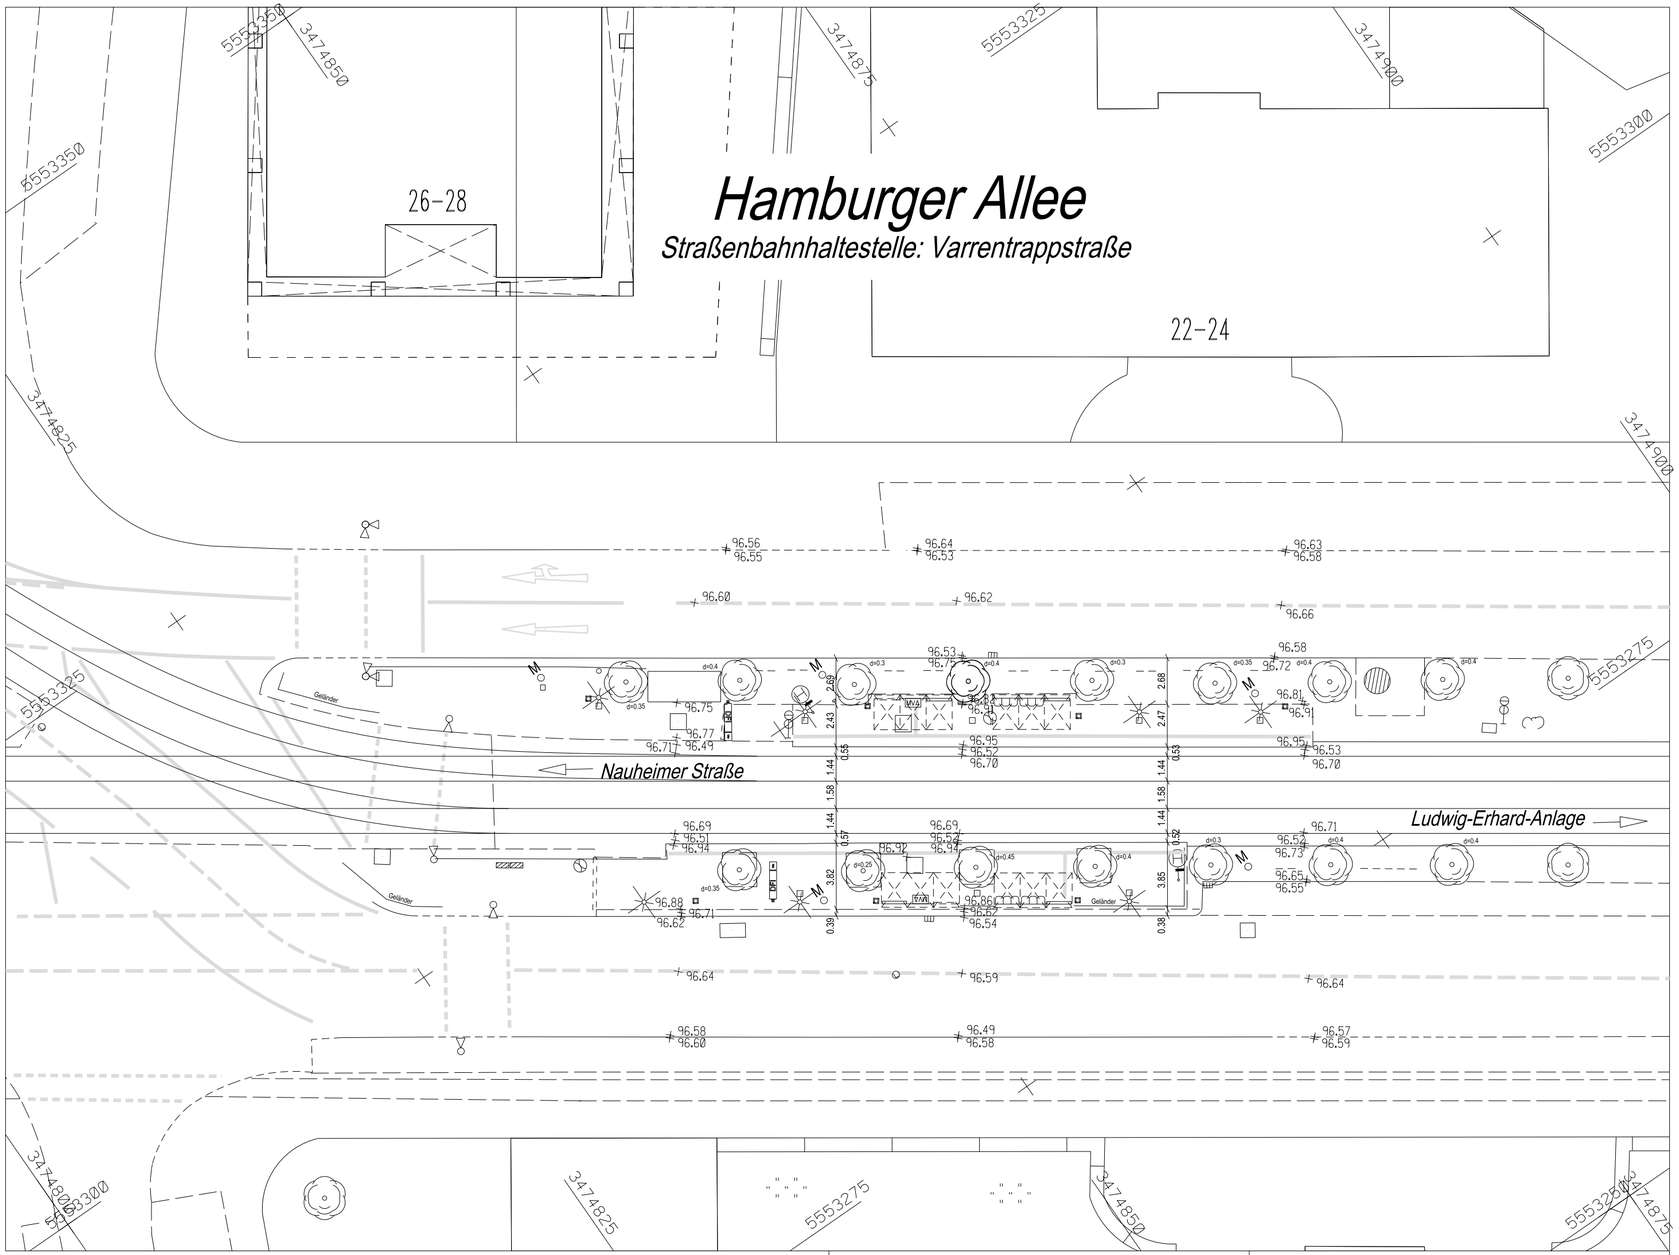

Die eingetragenen Höhen beziehen sich auf N.N., Neues System
Der Bestandsplan bezieht sich auf den Lagestatus 100

VerkehrsGesellschaft Frankfurt am Main mbH
Haltestellen und Gebäude
Kurt-Schumacher-Str. 8
60311 Frankfurt am Main

Planersteller
-
-

STEUERNAGEL INGENIEURE
INGENIEUR-VERMESSUNG
GRAFISCHE DATENVERARBEITUNG
INFORMATIONSSYSTEME
Zeilweg 13-15 60439 FRANKFURT/M TEL.(069)955135-0 FAX.(069)955135-22

Straßenbahnhaltestelle: Varrentrappstraße

-

Bauteil	Grundstrecke		Teilabschnitt		Gewerk
—	-		-		-
Bezeichnung		Datum	Name	Anlage	-
Bestandsplan	bearb.	11.10	STE	Blattnr.	-
—	geprueft	11.10	STE	Maßstab	1:250
	genehm.	-	-	Projekt	-
Plannummer				Index	
2005-0000P_0HPBgr0_0250.dgn				-	