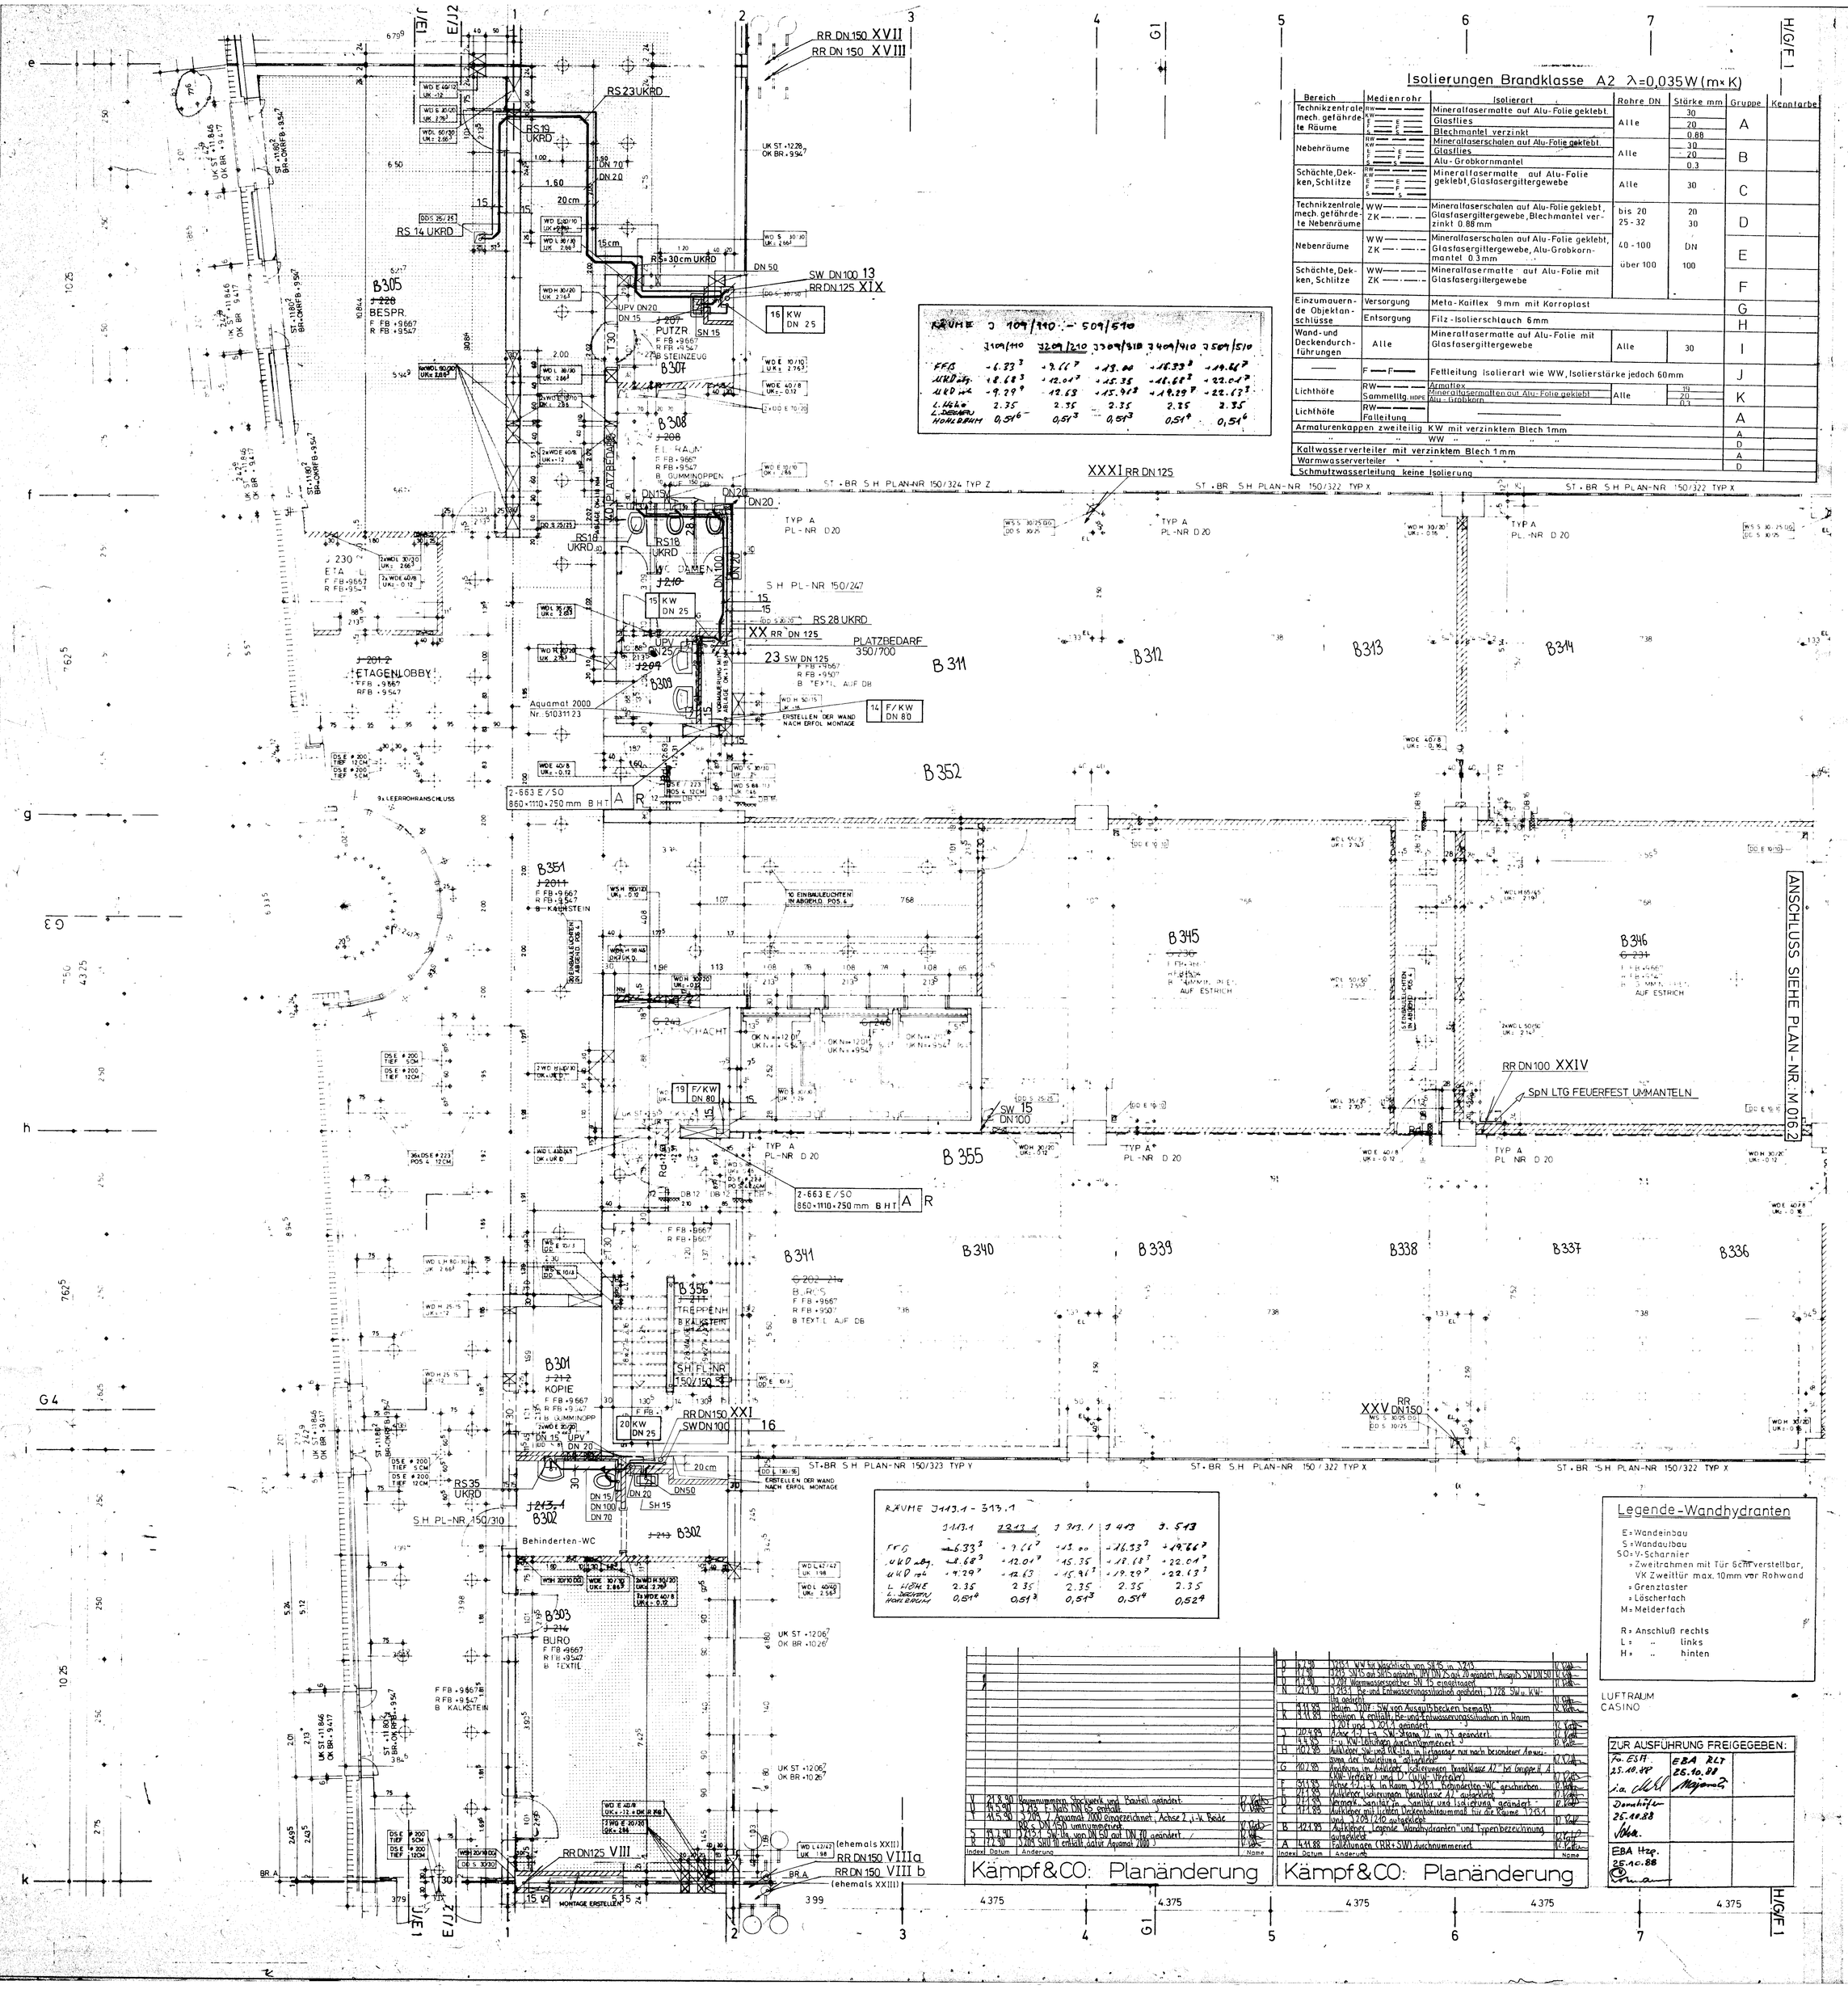

Isolierungen Brandklasse A2 λ=0,035 W(m×K)

Bereich	Medienrohr	Isolierart	Rohre DN	Stärke mm	Gruppe	Kennfarbe
Technikzentrale mech. gefährdete Räume	KW E F S	Mineralfasermatte auf Alu-Folie geklebt	Alle	30	A	
		Glasflies		20		
		Blechmantel verzinkt		0.88		
Nebenräume	RW E F S	Mineralfaserschalen auf Alu-Folie geklebt	Alle	30	B	
		Glasflies		20		
		Alu-Grobkornmantel		0.3		
Schächte, Decken, Schlitze	KW E F S	Mineralfasermatte auf Alu-Folie geklebt, Glasfasergittergewebe	Alle	30	C	
Technikzentrale mech. gefährdete Nebenräume	WW ZK	Mineralfaserschalen auf Alu-Folie geklebt, Glasfasergittergewebe, Blechmantel verzinkt 0.88 mm	bis 20	20	D	
			25 - 32	30		
Nebenräume	WW ZK	Mineralfaserschalen auf Alu-Folie geklebt, Glasfasergittergewebe, Alu-Grobkornmantel 0.3 mm	40 - 100	DN	E	
			über 100	100		
Schächte, Decken, Schlitze	WW ZK	Mineralfasermatte auf Alu-Folie mit Glasfasergittergewebe			F	
Einzumauernde Objektanschlüsse	Versorgung	Meta-Kaiflex 9 mm mit Korroplast			G	
	Entsorgung	Filz-Isolierschlauch 6 mm			H	
Wand- und Deckendurchführungen	Alle	Mineralfasermatte auf Alu-Folie mit Glasfasergittergewebe	Alle	30	I	
	F F	Fettleitung isolierart wie WW, Isolierstärke jedoch 60 mm			J	
Lichthöfe	RW Armaflex / Sammelltg. HDPE	Mineralfasermatten auf Alu-Folie geklebt / Alu-Grobkorn	Alle	10 / 20 / 0.3	K	
Lichthöfe	RW Falleitung				A	
Armaturenkappen zweiteilig KW mit verzinktem Blech 1 mm					A	
"	WW "	"			D	
Kaltwasserverteiler mit verzinktem Blech 1 mm					A	
Warmwasserverteiler "					D	
Schmutzwasserleitung keine Isolierung					D	

HÖHENANGABEN WON AUSSPARUNGEN IM 20G BEZIEHEN SICH AUF OK FFB +9667

LEERROHRE SIEHE GESONDERTER PLAN

LEGENDE
BETON
SICHTBETON
VORFABRIZIERTER BETON
KLINKER SICHTMAUERWERK
MAUERWERK

AUSSPARUNGEN
DECKENDURCHBRUCH FÜR
DDS SANITÄRINSTALLATION
DDSP SPRINKLERINSTALLATION
DDH HEIZUNGSINSTALLATION
DDL LÜFTUNGSINSTALLATION
DDE ELEKTROINSTALLATION
DDFM FERNMELDEINSTALL.

ABKÜRZUNGEN

B	BODEN
D	DECKE
F	FUNDAMENT
RFB	ROHFUSSBODEN
FFB	FERTIGFUSSBODEN
W	WAND
WÄ	WÄRMEDÄMMUNG
VM	VORMAUERUNG
BD	BODENDURCHBRUCH
BK	BODENKANAL
BS	BODENSCHLITZ
DD	DECKENDURCHBRUCH
DS	DECKENSCHLITZ
FD	FUNDAMENTDURCHBRUCH
FS	FUNDAMENTSCHLITZ
JS	ANKERSCHIENE
RH	ROHRHÜLSE
SC	SCHACHT
WD	WANDDURCHBRUCH
WS/DG	WANDSCHLITZ/DURCHGEHEND
OK RFB	OBERKANTE ROHFUSSBODEN
OK FFB	OBERKANTE FERTIGFUSSBODEN
RAH	RAUMHÖHE OK FFB - UKD ROH
UKD	UNTERKANTE DECKE
SCHW	O.K. FERTIG SCHWELLE
ST	U.K. ROH STURZ / U.K. KLINKER
BR	O.K. KLINKERBRÜSTUNG AUSSEN
	O.K. ROH BRÜSTUNG INNEN
S	STORENKASTEN
K	LAGE STORENKURBEL
BA	BODENABLAUF
NM	NACH MONTAGE

±000 = 9900 M.ü.M

ERGÄNZUNGEN ÄNDERUNGEN

a	18.5.87	ABGEHÄNGTE DECKEN, A.SSP, A.J/2 / J 213 / J 214 FENSTER J 213 / J 214, D.V. A.SSP, DIV. TÜREN G 230
b	17.8.87	
c	26.8.87	
d	29.9.87	
e	09.11.87	ACHSEN 1/1a, VERMASSUNG SEHE WC 3.OG, ACHSE 1/1a
f	15.12.87	WS S/DDS 12/1 ENTFÄLLT, HALBRUNDVERGLASUNG W-SPANGE, RIPPENDECKE Z.12 - 3/1, UK ST/BR O-SPANGE, TÜRE ZU J 228 ACHSE 1/1, FENSTER W-SPANGE ACHSE 1/a, BELEUCHTUNGSKÖRPER
g	18.03.88	KORR. BELEUCHTUNG W-SPANGE, MELDER+LAUTSPRECHER W/OSPANGE
h	12.06.88	EL-ANSCHLÜSSE ACHSE 4,8,10/f,g 4,6,10,12/h, WANDE ACHSE 6/f,g + 8/h, UZ IN J 228 ENTFÄLLT, WDL ACHSE 1/e,f NEU VERMASST, WDE 1/f
i	21.06.88	MW-DURCHBRUCHE NACH ANG. FTNG. HÖHENANGABEN VORMAUERUNG WC
k	13.05.88	WDL ACHSE 6/g,h + 11/g,h, J 207 T 30, FENSTER 11/f
	12.07.88	MASSKORR W-SPANGE 1/e

AUSSPARUNGSKOTEN GEBEN UK AUSSPARUNG ODER MITTE Ø AN

TÜRHÖHEN AB HÖHEREM FERTIGBODEN ODER SCHWELLE BIS UK ROH STURZ

DIE MASSE SIND VOM UNTERNEHMER VERANTWORTLICH ZU PRÜFEN UND MIT DENEN IN ANDEREN PLANEN ZU VERGLEICHEN.

UNKLARHEITEN SIND DER BAULEITUNG SOFORT ZU MELDEN

STADTWERKE FRANKFURT AM MAIN
NEUBAU KUNDENZENTRUM BÖRNEPLATZ

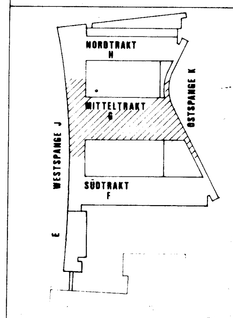

DIE BAUHERRSCHAFT:

FRANKFURT M. DEN

NO.	150/063 k	MST.	1:50
DAT.	8.5.87	PL.GR.	189/95
		GEZ.	ch f

BESTANDSPLAN

Index	Datum	Änderung	Name

KAMPF & CO GmbH+CO KG
Heizung-Lüftung-Sanitär
Große Seestraße 32-34
Frankfurt/M Tel. 069/77056 6

Bauvorhaben: N.K.B. 3.OG, Bauteil B, Achse 1-7

Anlage: Sanitär und Isolierung

1988	Datum	Name	Auftr.Nr.	Zeichn.Nr.	Maßstab
Gezeichnet	20.10		2308	M 016.1	1:50
Geprüft					

E. GISEL ARCHITEKT BSA BDA CH-8032 ZÜRICH
TEL. ZH: 0041 1 55 19 44 TEL. F: 069 1368 2688
BAULEITUNG: FRANKFURTER AUFBAU AG TEL. 069 2698 395