

Bauteil A


XXXV  
RD DN100

25 XXXVIII a XXXVIII b XXXIII  
SW-Entlüftung DN 125 RR DN 150 SW-Entl. DN 100

24 XXXII  
SW-Entlüftung DN 125 RR DN 100

LEGENDE

- Schmutzwasser
- Regenwasser
- Luftungsleitung
- Druckleitung
- Reinigungsöffnung eckig
- Dach- bzw. Bodenablauf
- Geruchsverschluss
- Enddeckel
- Reduzierung
- Schieber
- Kompensator
- Rückschlagklappe
- Eingelassene Rohrleitung der Dachabläufe

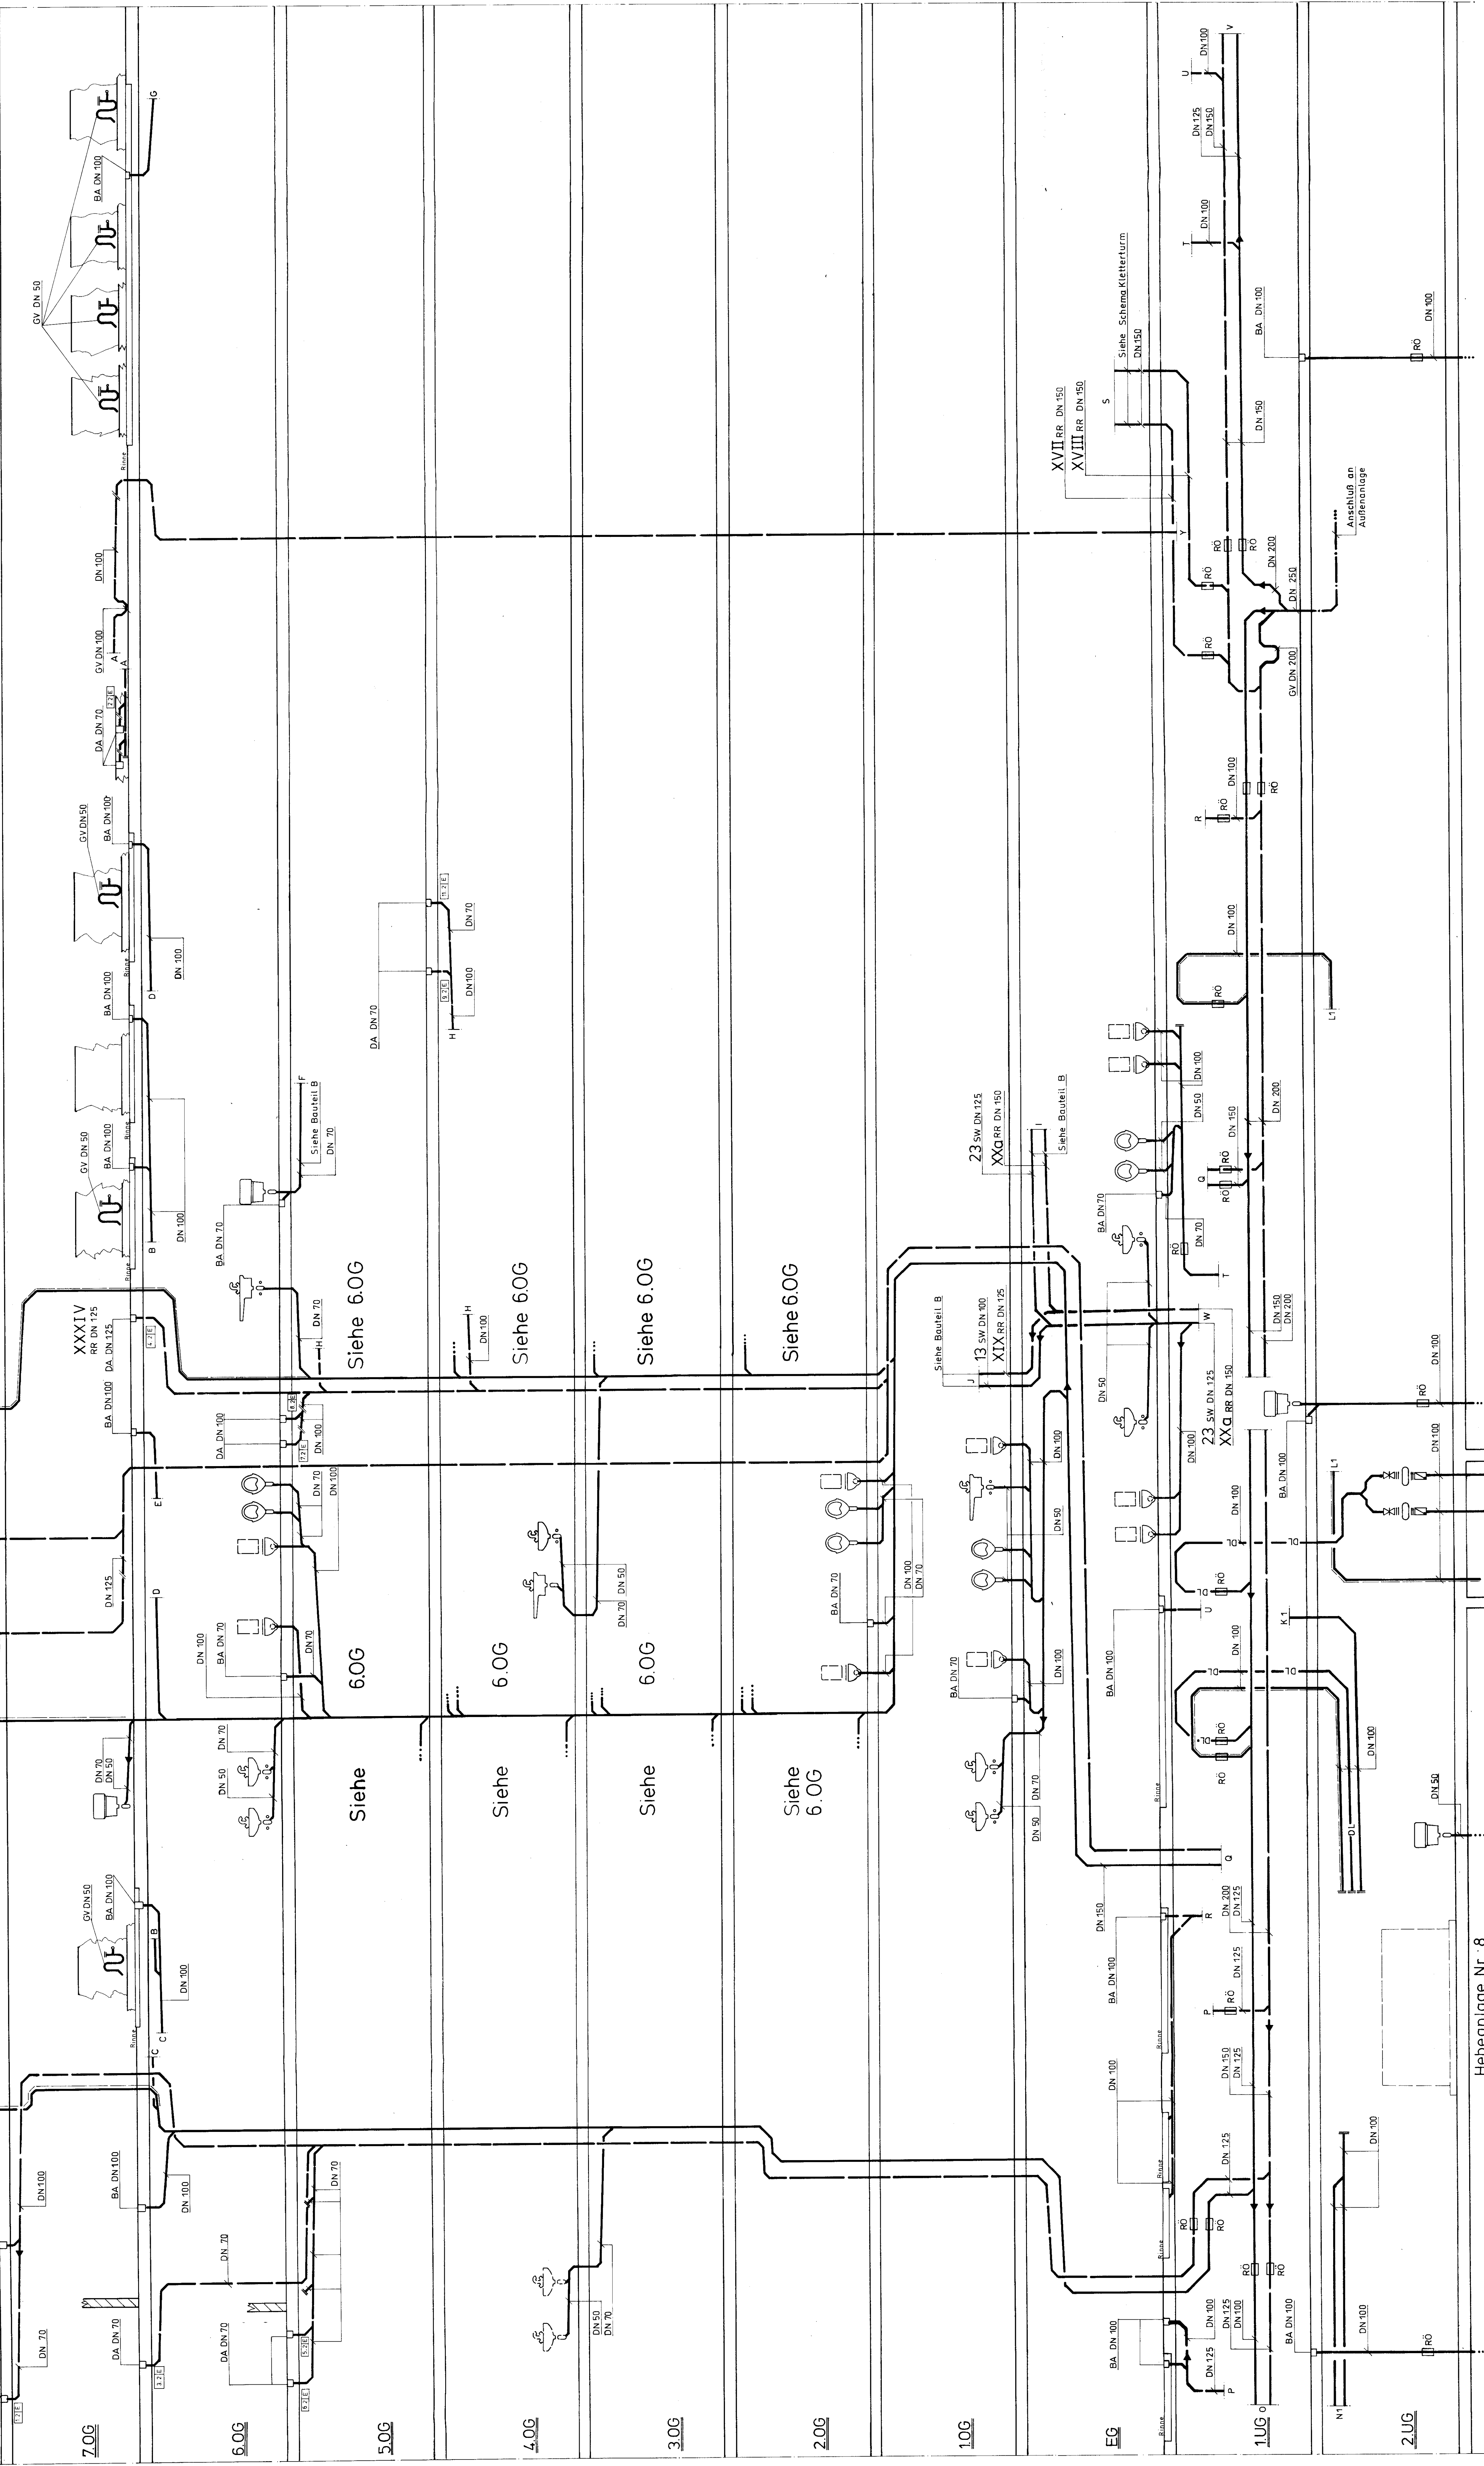

Hebeanlage Nr. 8

Hebeanlage Nr. 7

BESTANDSPLAN

Index	Datum	Zeichnung	Name
KAMPF & CO	Heizung - Lüftung - Sanitär	Grafe Seestraße 22-24	
EmBH+CO KG	Frankfurt/HR Tel. 069/770348		
Bauzeichnung			
Anlage			
Strangschema Entwässerung			
Datum	24.09.90	Blatt	2308
Zeichner		Überprüfer	E1
Gezeichnet			