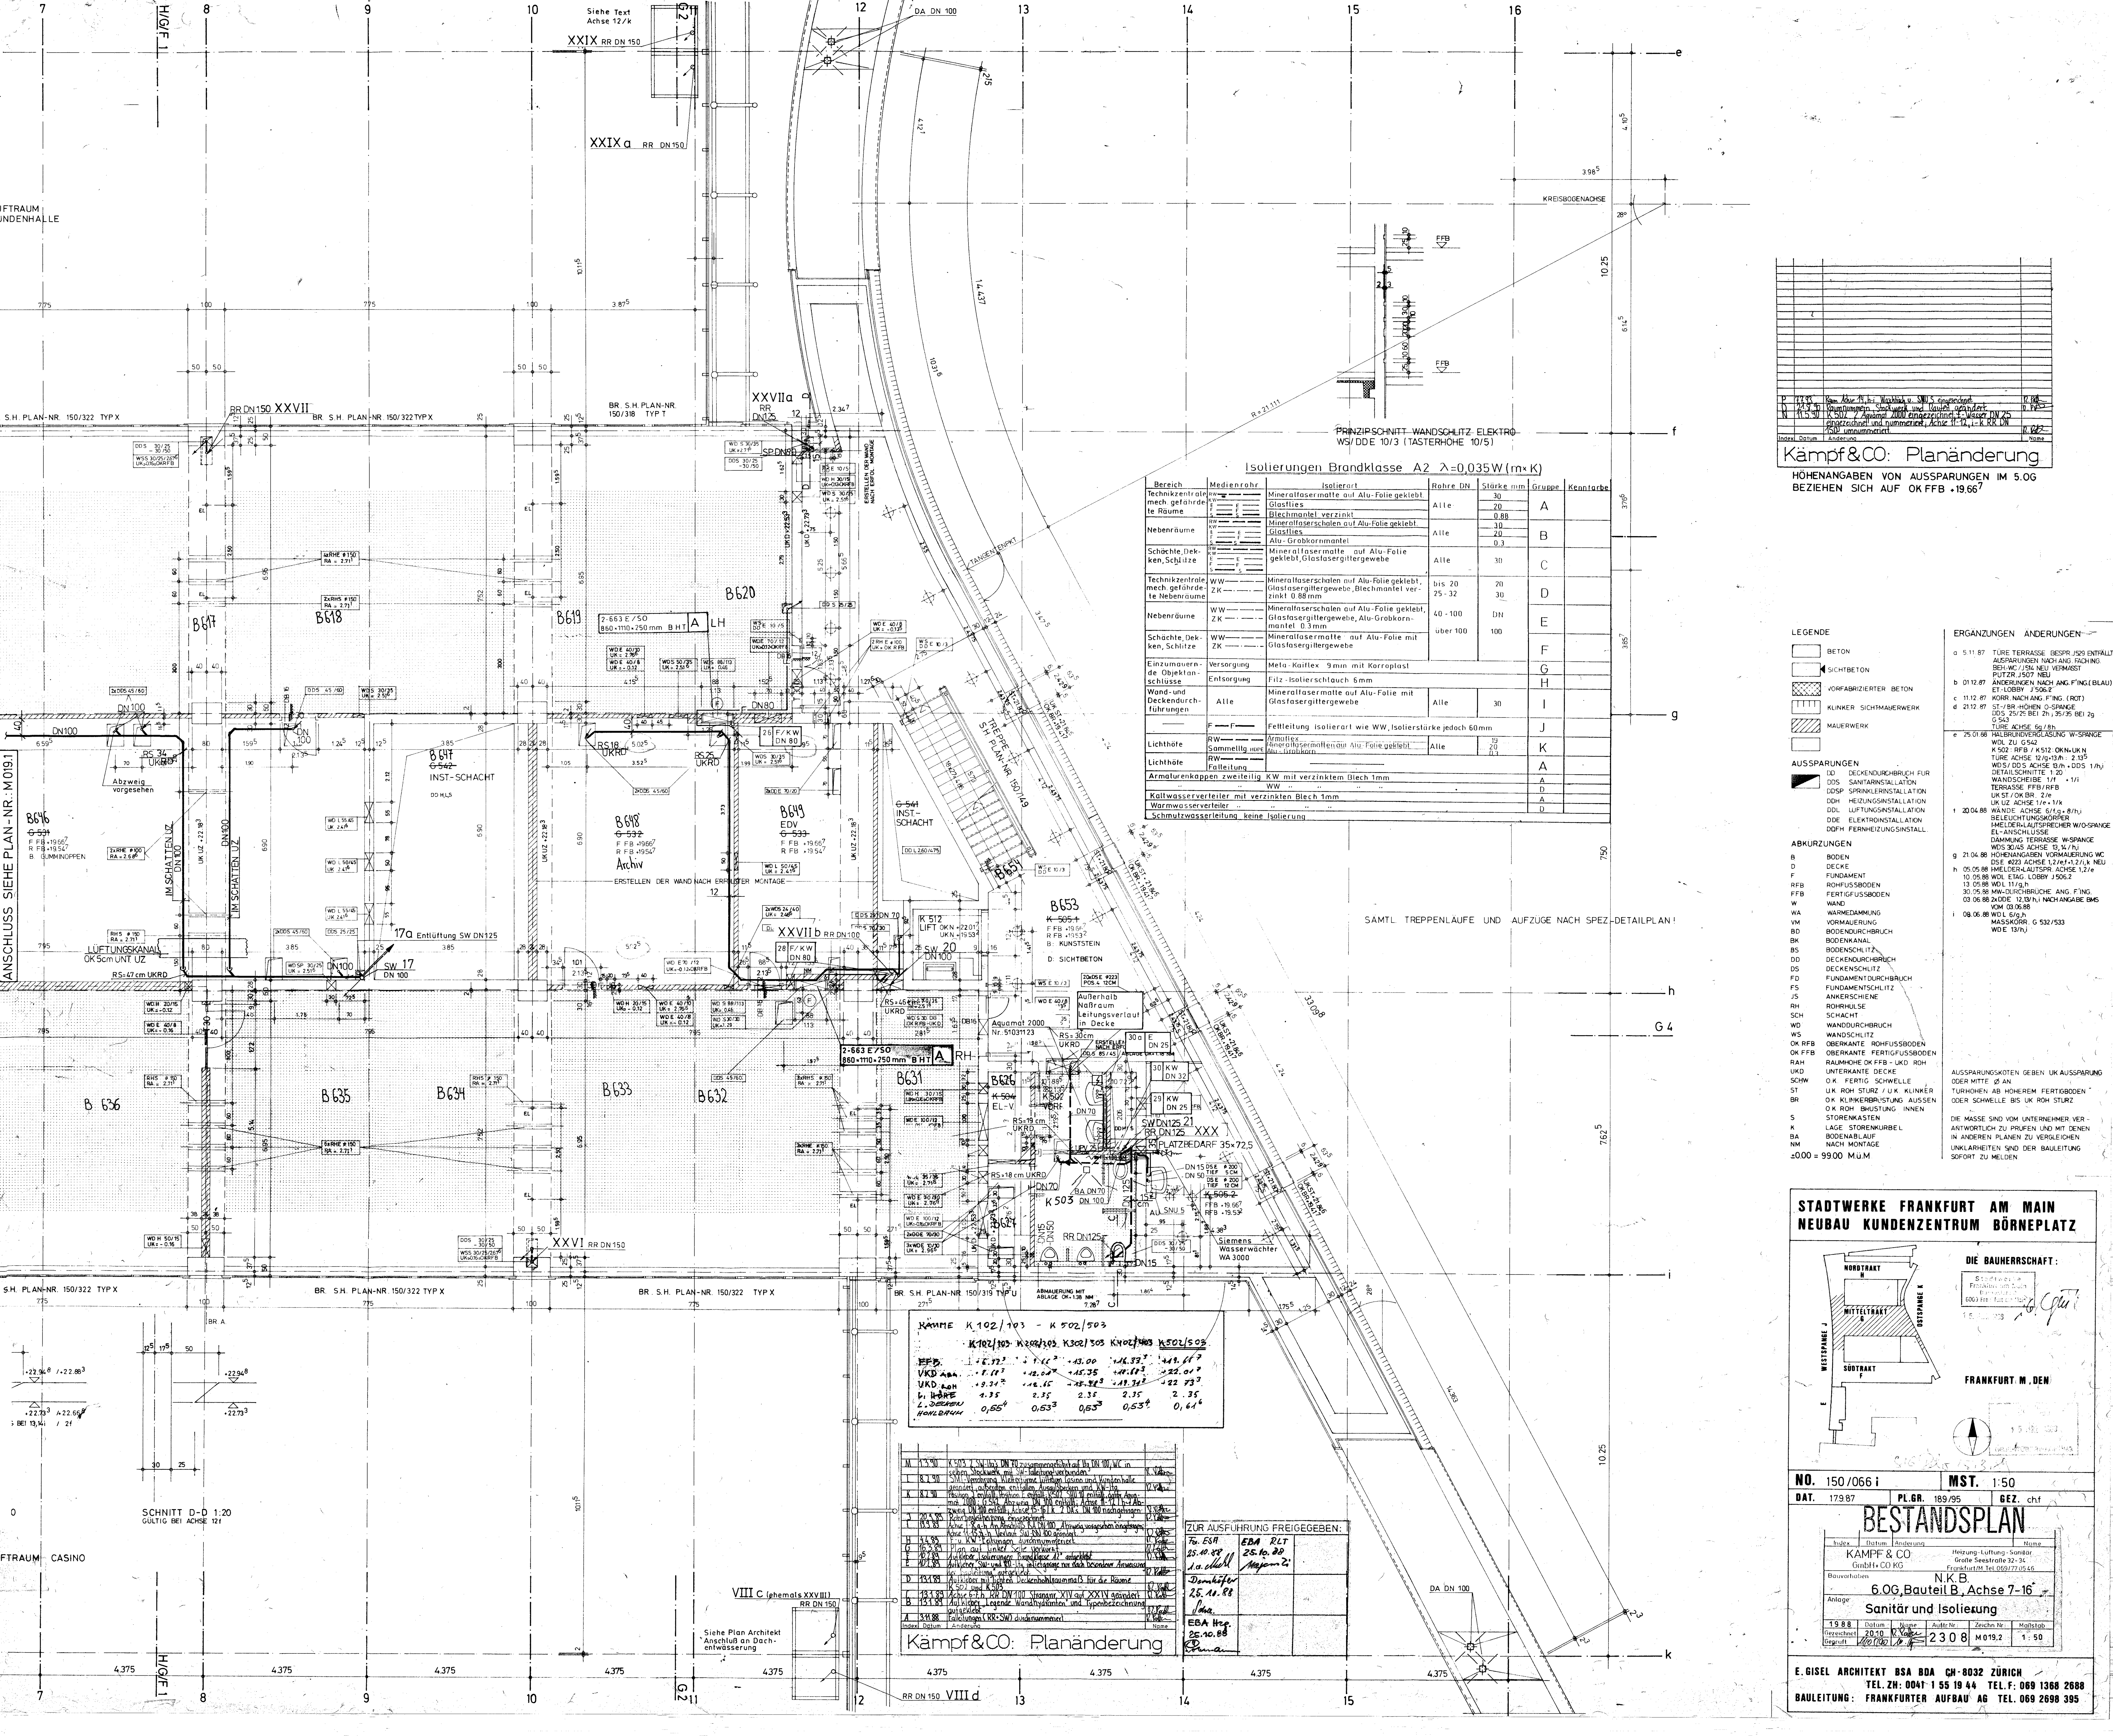
STADTWERKE FRANKFURT AM MAIN
NEUBAU KUNDENZENTRUM BÖRNEPLATZ
DIE BAUHERRSCHAFT:
FRANKFURT M, DEN
NORDTRAKT H
MITTELTRAKT G
SÜDTRAKT F
OSTSPANGE K
WESTSPANGE J
NO. 150/066 i
MST. 1:50
DAT. 17.9.87
PL.GR. 189/95
GEZ. chf
BESTANDSPLAN
KAMPF & CO GmbH+CO KG
Heizung-Lüftung-Sanitär Große Seestraße 32-34 Frankfurt/M Tel. 069/770546
Bauvorhaben N.K.B.
6.OG, Bauteil B, Achse 7-16
Anlage Sanitär und Isolierung
1988 20.10 2308 M019.2 1:50
E. GISEL ARCHITEKT BSA BDA CH-8032 ZÜRICH
TEL. ZH: 0041 1 55 19 44 TEL. F: 069 1368 2688
BAULEITUNG: FRANKFURTER AUFBAU AG TEL. 069 2698 395
Kämpf&CO: Planänderung
HÖHENANGABEN VON AUSSPARUNGEN IM 5.OG BEZIEHEN SICH AUF OK FFB +19.66⁷
P 17.7.93 Raum Achse 14/h,i: Waschtisch u. SNU 5 eingezeichnet
O 21.9.90 Raumnummern, Strickwerk und Rauteil geändert
N 11.5.90 K 502 2 Aquamat 2000 eingezeichnet, F-Wasser DN 25 eingezeichnet und nummeriert, Achse 11-12, i-k RR DN 150 umnummeriert
Index Datum Änderung Name
PRINZIPSCHNITT WANDSCHLITZ ELEKTRO WS/DDE 10/3 (TASTERHÖHE 10/5)
Isolierungen Brandklasse A2 λ=0,035W(m·K)
Bereich Medienrohr Isolierart Rohre DN Stärke mm Gruppe Kennfarbe
Technikzentrale, mech. gefährdete Räume — Mineralfasermatte auf Alu-Folie geklebt, Glasflies, Blechmantel verzinkt — Alle — 30, 20, 0.88 — A
Nebenräume — Mineralfaserschalen auf Alu-Folie geklebt, Glasflies, Alu-Grobkornmantel — Alle — 30, 20, 0.3 — B
Schächte, Decken, Schlitze — Mineralfasermatte auf Alu-Folie geklebt, Glasfasergittergewebe — Alle — 30 — C
Technikzentrale, mech. gefährdete Nebenräume — WW ZK — Mineralfaserschalen auf Alu-Folie geklebt, Glasfasergittergewebe, Blechmantel verzinkt 0.88 mm — bis 20, 25-32 — 20, 30 — D
Nebenräume — WW ZK — Mineralfaserschalen auf Alu-Folie geklebt, Glasfasergittergewebe, Alu-Grobkornmantel 0.3 mm — 40-100 — DN — E
Schächte, Decken, Schlitze — WW ZK — Mineralfasermatte auf Alu-Folie mit Glasfasergittergewebe — über 100 — 100 — F
Einzumauernde Objektanschlüsse — Versorgung — Meta-Kaiflex 9mm mit Korroplast — G
Entsorgung — Filz-Isolierschlauch 6mm — H
Wand- und Deckendurchführungen — Alle — Mineralfasermatte auf Alu-Folie mit Glasfasergittergewebe — Alle — 30 — I
F — Fettleitung Isolierart wie WW, Isolierstärke jedoch 60mm — J
Lichthöfe — RW, Sammelltg. HDPE — Armaflex, Mineralfasermatten auf Alu-Folie geklebt, Alu-Grobkorn — Alle — 19, 20, 0.3 — K
Lichthöfe — RW, Falleitung — A
Armaturenkappen zweiteilig KW mit verzinktem Blech 1mm — A
WW — D
Kaltwasserverteiler mit verzinkten Blech 1mm — A
Warmwasserverteiler — D
Schmutzwasserleitung keine Isolierung
LEGENDE
BETON
SICHTBETON
VORFABRIZIERTER BETON
KLINKER SICHTMAUERWERK
MAUERWERK
AUSSPARUNGEN
DD DECKENDURCHBRUCH FÜR
DDS SANITÄRINSTALLATION
DDSP SPRINKLERINSTALLATION
DDH HEIZUNGSINSTALLATION
DDL LÜFTUNGSINSTALLATION
DDE ELEKTROINSTALLATION
DDFH FERNHEIZUNGSINSTALL.
ABKÜRZUNGEN
B BODEN
D DECKE
F FUNDAMENT
RFB ROHFUSSBODEN
FFB FERTIGFUSSBODEN
W WAND
WA WÄRMEDÄMMUNG
VM VORMAUERUNG
BD BODENDURCHBRUCH
BK BODENKANAL
BS BODENSCHLITZ
DD DECKENDURCHBRUCH
DS DECKENSCHLITZ
FD FUNDAMENTDURCHBRUCH
FS FUNDAMENTSCHLITZ
JS ANKERSCHIENE
RH ROHRHÜLSE
SCH SCHACHT
WD WANDDURCHBRUCH
WS WANDSCHLITZ
OK RFB OBERKANTE ROHFUSSBODEN
OK FFB OBERKANTE FERTIGFUSSBODEN
RAH RAUMHÖHE OK FFB - UKD ROH
UKD UNTERKANTE DECKE
SCHW OK FERTIG SCHWELLE
ST UK ROH STURZ / UK KLINKER
BR OK KLINKERBRÜSTUNG AUSSEN, OK ROH BRÜSTUNG INNEN
S STORENKASTEN
K LAGE STORENKURBEL
BA BODENABLAUF
NM NACH MONTAGE
±0.00 = 99.00 M.ü.M
ERGÄNZUNGEN ÄNDERUNGEN
a 5.11.87 TÜRE TERRASSE BESPR. J529 ENTFÄLLT, AUSSPARUNGEN NACH ANG. FACHING. BEH.-WC / J514 NEU VERMASST, PUTZR. J507 NEU
b 01.12.87 ÄNDERUNGEN NACH ANG. F'ING. (BLAU) ET-LOBBY J506.2
c 11.12.87 KORR. NACH ANG. F'ING. (ROT)
d 21.12.87 ST.-/BR.-HÖHEN O-SPANGE, DDS 25/25 BEI 2h; 35/35 BEI 2g, G 543, TÜRE ACHSE 6g/8h
e 25.01.88 HALBRUNDVERGLASUNG W-SPANGE, WDL ZU G542, K502: RFB / K512: OKN+UKN, TÜRE ACHSE 12/g+13/h: 2.13⁵, WDS/DDS ACHSE 13/h + DDS 1/h,i, DETAILSCHNITTE 1:20, WANDSCHEIBE 1/f + 1/i, TERRASSE FFB/RFB, UK ST./OK BR. 2/e, UK UZ ACHSE 1/e + 1/k
f 20.04.88 WÄNDE ACHSE 6/f,g + 8/h,i, BELEUCHTUNGSKÖRPER, I-MELDER+LAUTSPRECHER W/O-SPANGE, EL-ANSCHLÜSSE, DÄMMUNG TERRASSE W-SPANGE, WDS 30/45 ACHSE 13,14/h,i
g 21.04.88 HÖHENANGABEN VORMAUERUNG WC, DSE ø223 ACHSE 1,2/e,f+1,2/i,k NEU
h 05.05.88 I-MELDER+LAUTSPR. ACHSE 1,2/e, 10.05.88 WDL ETAG. LOBBY J506.2, 13.05.88 WDL 11/g,h, 30.05.88 MW-DURCHBRÜCHE ANG. F'ING., 03.06.88 2xDDE 12,13/h,i NACH ANGABE BMS VOM 03.06.88
i 08.06.88 WDL 6/g,h, MASSKORR. G 532/533, WDE 13/h,i
AUSSPARUNGSKOTEN GEBEN UK AUSSPARUNG ODER MITTE Ø AN
TÜRHÖHEN AB HÖHEREM FERTIGBODEN ODER SCHWELLE BIS UK ROH STURZ
DIE MASSE SIND VOM UNTERNEHMER VERANTWORTLICH ZU PRÜFEN UND MIT DENEN IN ANDEREN PLÄNEN ZU VERGLEICHEN
UNKLARHEITEN SIND DER BAULEITUNG SOFORT ZU MELDEN
SÄMTL. TREPPENLÄUFE UND AUFZÜGE NACH SPEZ.-DETAILPLAN!
ZUR AUSFÜHRUNG FREIGEGEBEN:
RÄUME K 102/103 - K 502/503
ANSCHLUSS SIEHE PLAN-NR.: M019.1
SCHNITT D-D 1:20 GÜLTIG BEI ACHSE 12f
Siehe Plan Architekt Anschluß an Dachentwässerung
TREPPE S.H. PLAN-NR. 150/149
B 620
B 619
B 618
B 617
B 616
B 636
B 635
B 634
B 633
B 632
B 631
B 647 INST.-SCHACHT
B 648 Archiv
B 649 EDV
B 653
K 512 LIFT
K 503
Siemens Wasserwächter WA 3000
Aquamat 2000