

Bauteil A

33 F/KW  
DN 80


34 KW  
DN 40

35 KW  
DN 40

36 F/KW  
DN 80

37 KW  
DN 40

37a DN 25  
E

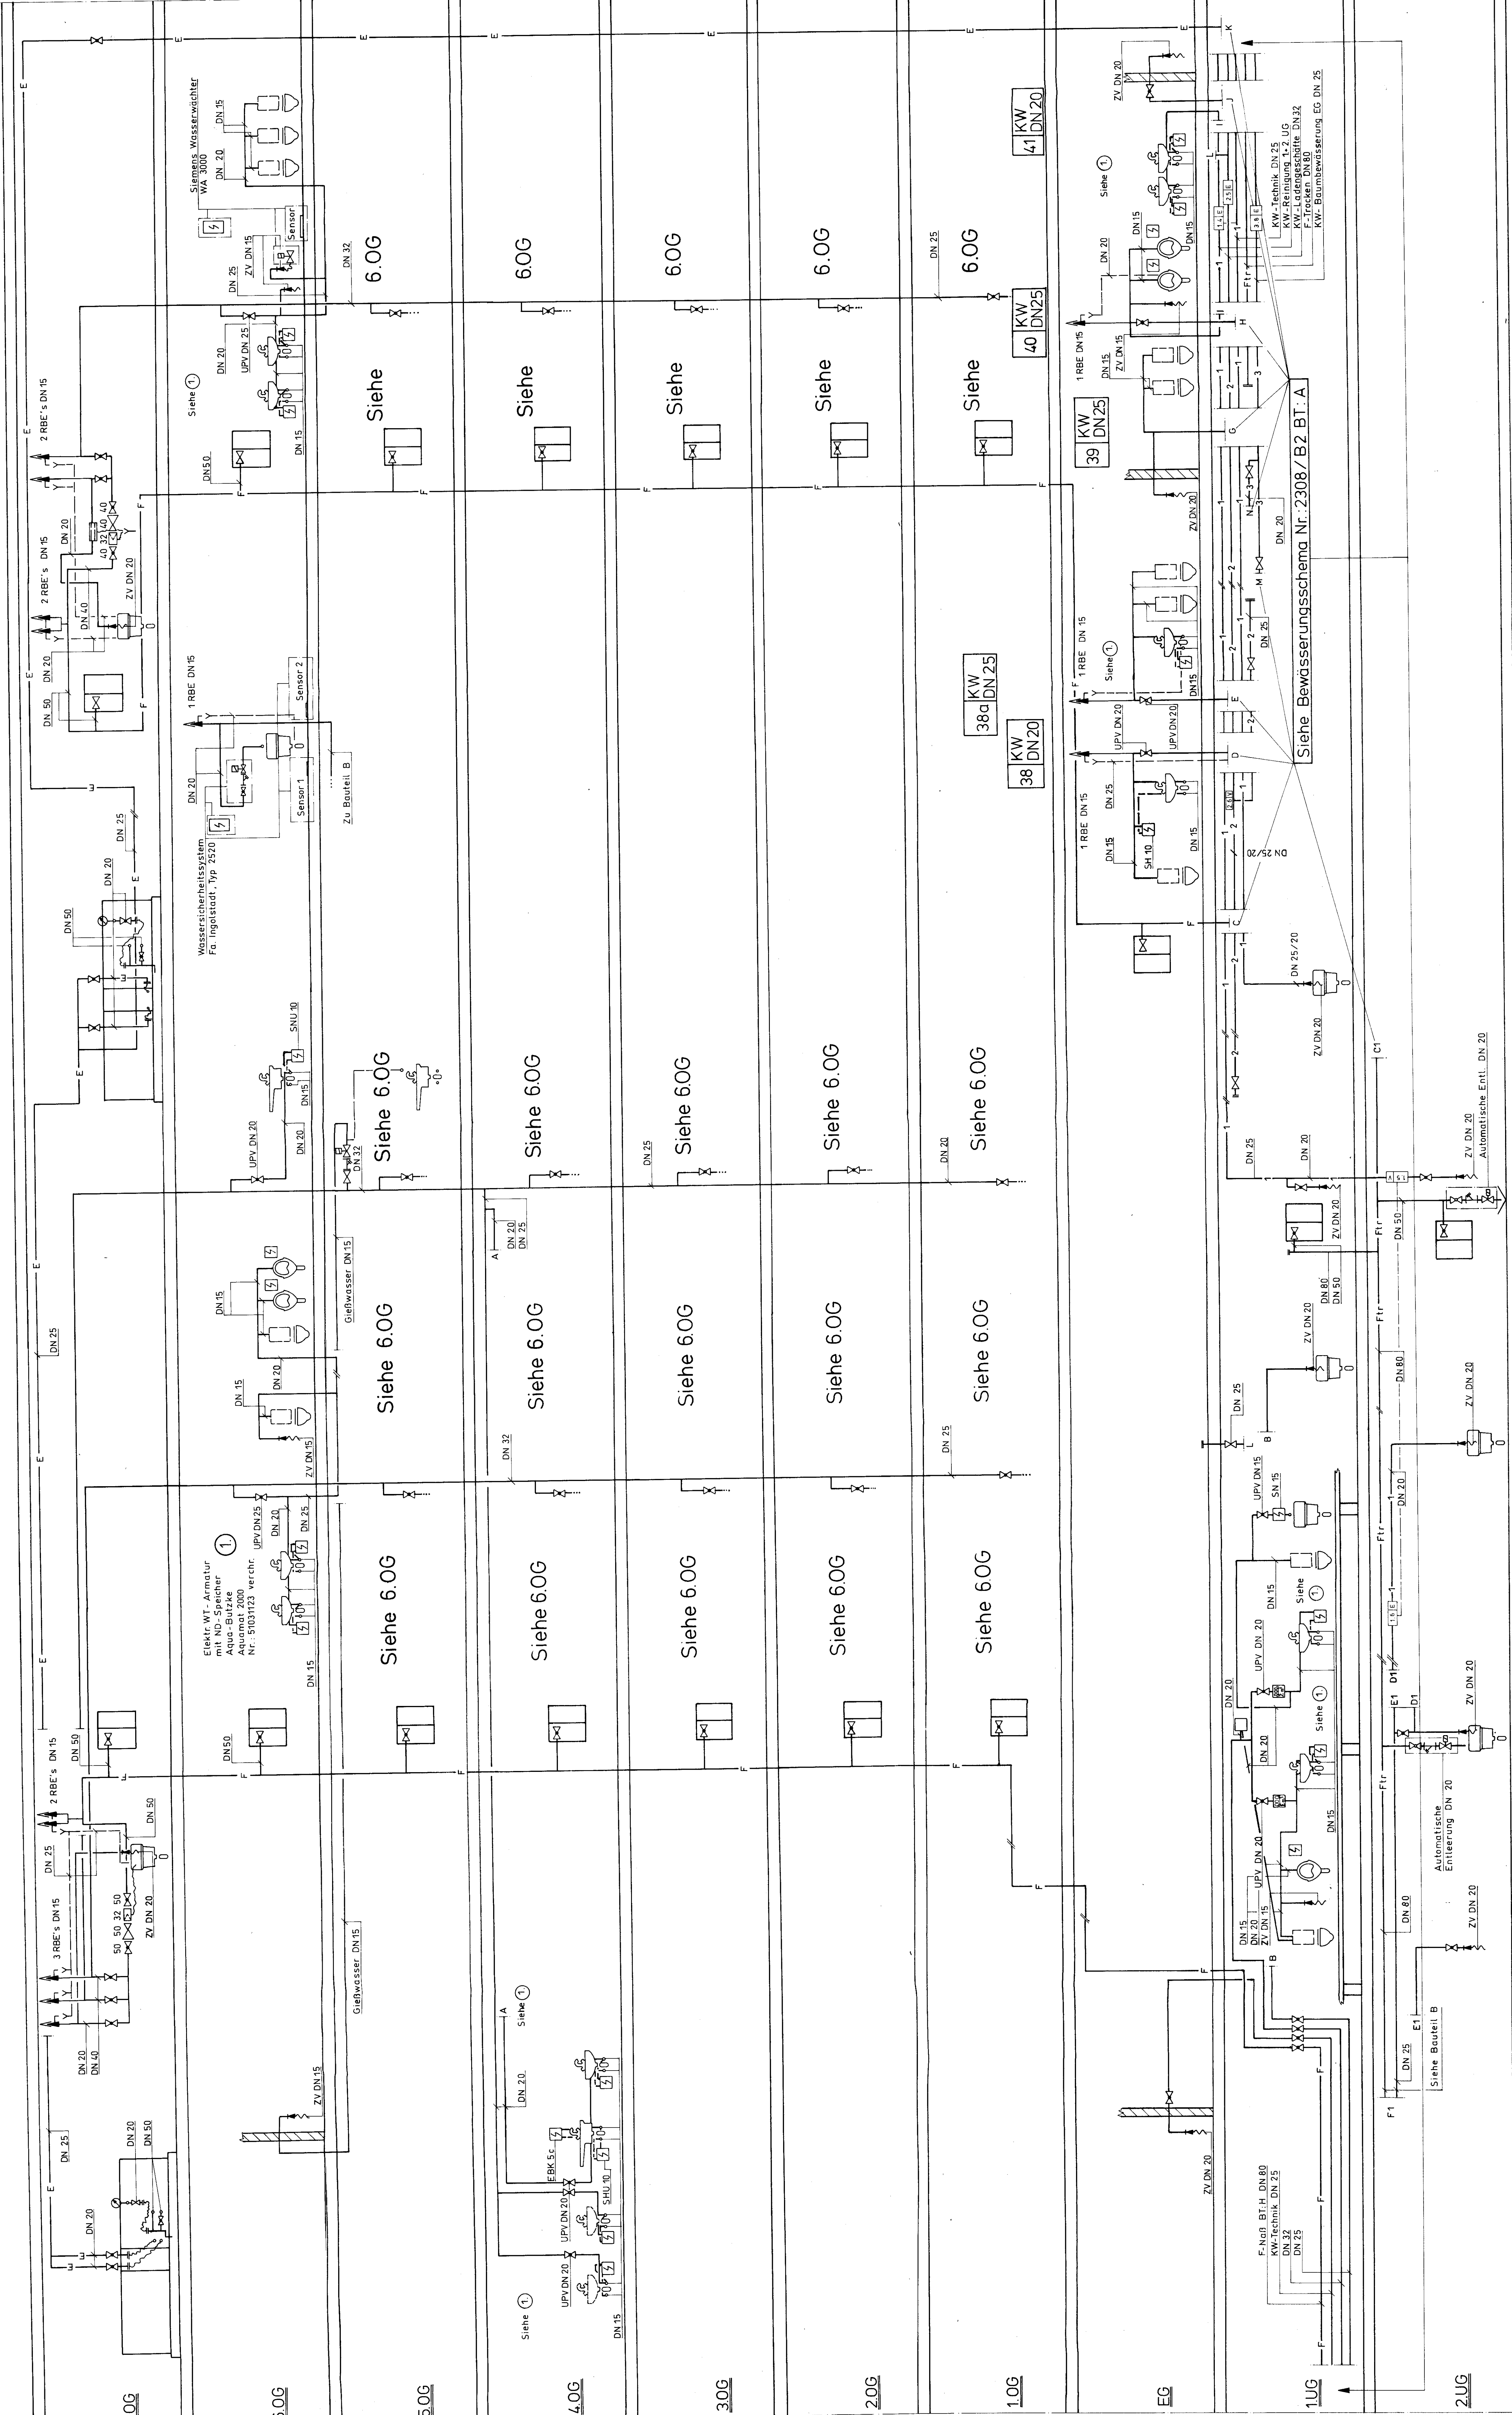

LEGENDE

- TWK (Trinkwasser kalt)

Enthärtetes Wasser

TWW (Trinkwasser warm)

Leckwasser

Ventil

Filter

Druckminderer

Hahn

Rohrfreier

Magnetventil

Schmutzfänger

Wasserzähler

ZV (Zapfventil mit Schlauchversch.)

RBE (Rohrbe- und entlüfter)

Rohrschichtung mit Heiz- und Desinfektion

Monometer

Feuerlöschkasten

Entlüftung
- 

BESTANDSPLAN

Index	Datum	Änderung	Name
			KAMPT & CO
			Heizungs-Lüftung-Service
			Große Seestraße 32-34
			GmbH+CO KG
			Frankfurt/M. 60597/77515
			Bauverhaben
			NKB, Bauteil A
			Anlage
			Strangschema Bewässerung
			Datum
			27.08.2017
			Zeichn. Nr.
			2308
			B1
			Blatt
			1